


DOC. DE REFERÊNCIA:
COT00-PE-UR-DE-PB00-001-R01

00	05/09/2016	EMIÇÃO INICIAL	TOMNILA
REV.NUM.	DATA	ASSUNTO	VISTO




PREFEITURA DA CIDADE DO RIO DE JANEIRO	
EMPRESA OLÍMPICA MUNICIPAL	
DIRETOR DE PROJETOS: ROBERTO AINBINDER	
COORDENADOR DO PARQUE OLÍMPICO: CLAUDIA ESCARLATE	
GERENTE DE INSTALAÇÕES DO PARQUE OLÍMPICO: MOEMA PINEL	
ASSESSOR DE INSTALAÇÕES: CAROLINA CALVENTE	
FISCALIZAÇÃO RIOURBE: CÉLIO PEREIRA DA SILVA e GLAUCO CESAR CAMPOS	
CONSORCIO PROJETISTA: CONCESSIONÁRIA RIO MAIS S/A	
RESPONSÁVEL TÉCNICO: CARLOS ALEXANDRE DE FREITAS JORGE	RESPONSÁVEL RIO MAIS: FERNANDO PACHECO

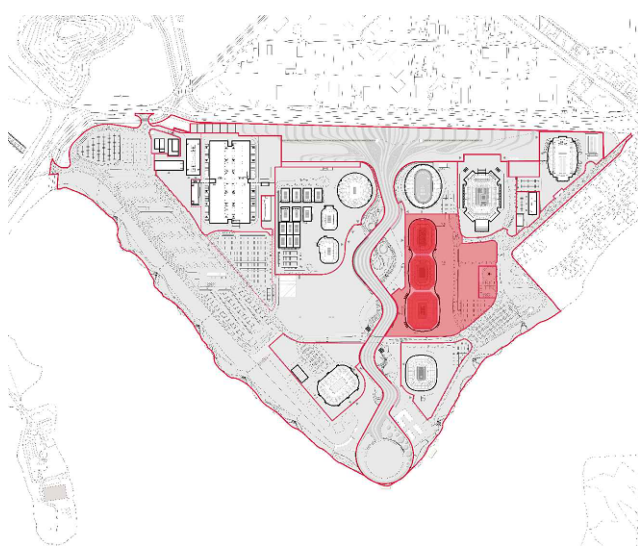


PRONTO PARA A OBRA: ARENAS DO COT		Nº PRANCHA:
LOCAL DA OBRA: PARTE DO LOTE 33 DO PAL 48085		001
DESENHO: PAVIMENTAÇÃO DA ODZ DO COT		
DISCIPLINA: URBANIZAÇÃO		
ETAPA: AS BUILT	ESCALA: 1/750	DATA INICIAL: 05/09/2016
DOC. DA OBRA: COT00-AS-UR-DE-PB00-001-R00		REVISÃO: R00

01 PLANTA DE PAVIMENTAÇÃO DA ODZ DO COT
ESCALA 1/750

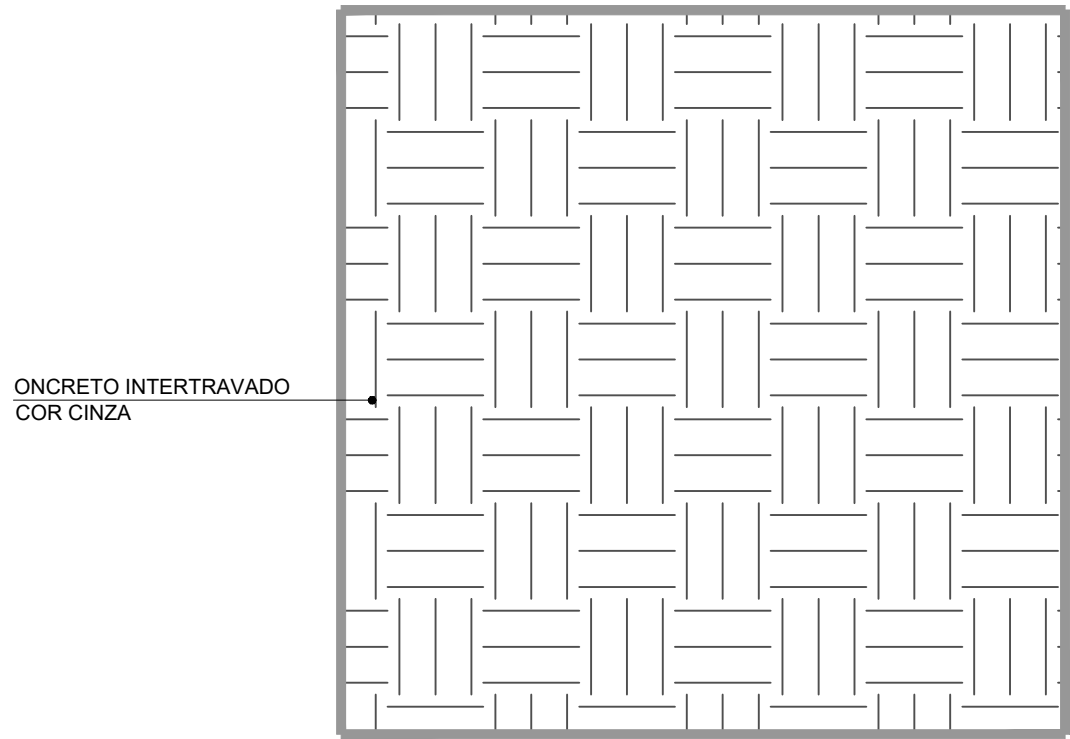

DET 01 - PAGINAÇÃO FRONT OF HOUSE
ESCALA 1:50

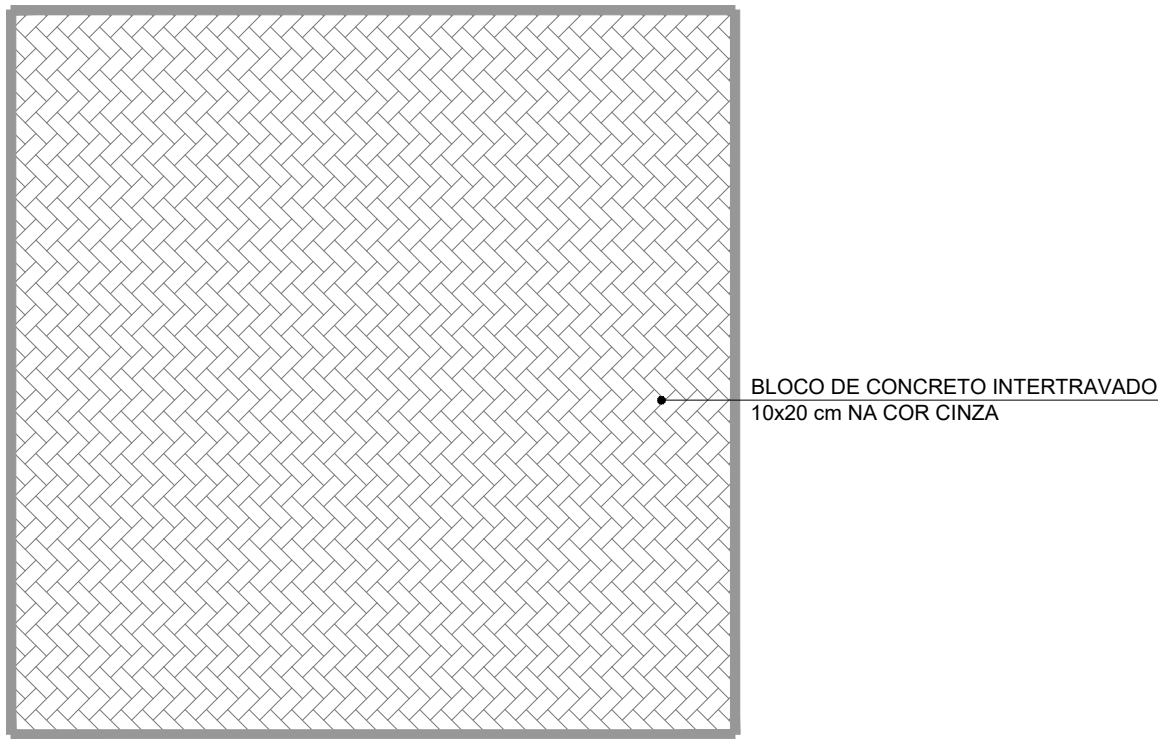

DET 02 - PAGINAÇÃO BLOCO DE CONCRETO INTERTRAVADO - ESPINHA DE PEIXE
ESCALA 1:50