


- LUMINOTÉCNICA:
- LUMINÁRIA ARANDELA DP 3289-01 01/150W MT COM-T PINT BRANCO SE
 - LUMINÁRIA C2342 04 16W FLUORESCENTE EMB BRANCO AL PLANA GESSO SR
 - LUMINÁRIA DP 2887-01 02 28-54W FL SOBREPOR PINTURA
 - LUMINÁRIA C2340 04 28-54W FL SOB BRANCO DP 2387-29C SR
 - ARANDELA PARA SAUNA - DP 2011-01 CORPO EM ALUMÍNIO FUNDIDO COM PINTURA BRANCA
 - ARANDELA DP 3605-01 LED 12W COM DIFUSOR EM ACRÍLICO INJETADO TRANSLUCIDO
 - BALIZADOR CIRCULAÇÕES - PLAF - DP 2514-01 02 28W F.C. DE EMBUTIR COM PINTURA BRANCA, H= 30cm DO PISO ACABADO
 - BALIZADOR CIRCULAÇÕES - PLAF - DP 2514-01 02 28W F.C. DE EMBUTIR COM PINTURA BRANCA, H= 30cm DO PISO ACABADO
 - LUMINÁRIA DE SOBREPOR C2380 04 14W FL BCO AL PLANA SR
 - LUMINÁRIA DE EMBUTIR C2380 02 28-54W FL BCO PLANA GF-VD, SEM RETORNO DE AR
 - LUMINÁRIA DE EMBUTIR C2380 02 28-54W FL BCO PLANA GF F-VD SR
 - LUMINÁRIA DE EMBUTIR ASSIMÉTRICA DP-1900 2x32
 - LUMINÁRIA DE EMBUTIR ASSIMÉTRICA DP-1900 1x32
 - LUMINÁRIA C2308 04x32-40W FL SOB BRANCO DP 1830-08 SR
 - LUMINÁRIA DE SOBREPOR C2342 04 16W FL PINTURA BRANCA, ALETAS PLANAS, SR
 - LUMINÁRIA DE SOBREPOR C2342 04 16W FL PINTURA BRANCA, ALETAS PLANAS, SR
 - ARANDELA DP 2887-11 02 28W FL, BCO, SR
 - ARANDELA DP 2887-02 01 28W FL, BCO, SR
 - LUMINÁRIA CIRCULAR PLAF - C2344 04 PINTURA BRANCA
 - LUMINÁRIA ECODOWNLIGHT 100-240V - 4000K, 33W
 - LUMINÁRIA PLF DP 2882-01 PAR-38, PINTURA BRANCA, SE
 - LUMINÁRIA ECODOWNLIGHT 100-240V - 4000K, 15W
 - LUMINÁRIA DUPLO FOCO EMBUTIR 15W PLAF C2291/2 PTO DP 2200-24 ST
 - LUMINÁRIA DUPLO FOCO SOBREPOR 15W PLAF C2291/2 SOB PTO DP 2200-24 ST
 - LUMINÁRIA DE SOBREPOR C2322 02 32W FL SR
 - LUMINÁRIA DE EMBUTIR C234 01 28-54W FL, BRANCO, DP 2275-14E SR
 - LUMINÁRIA DE EMBUTIR DP 2738-07 C 01 14W FL PINTURA BRANCA
 - LUMINÁRIA DE EMBUTIR DP 3514-03 01/28W FL, BRANCO TEXTURIZADO, SR
 - LUMINÁRIA DE EMBUTIR, C2400 04 16W FL, PINTURA BRANCA (GESSO) TL, SR
 - LUMINÁRIA COLOR CHANGING DE LED - 315W
 - LUMINÁRIA APLICADA NA FACHADA DE FACHOS LINEARES - CL10 WALL
 - LUMINÁRIA MIDA TUBE 60 PSL DIFFUSED / MIDA TUBE 40 PSL DIFFUSED
 - LUMINÁRIA CLUX LINEAR - ALLEGRO XB 36, 4000K, 10x50
 - LUMINÁRIA CLUX LINEAR - ALLEGRO XB 27, 4000K, 10x50
 - LUMINÁRIA MODULO LINEARLIGHT FLEX LF36A-WSP 640 P - ECO
 - LUMINÁRIA ESPORTIVA FOTOMETRIA A2 - 1250W
 - LUMINÁRIA ESPORTIVA FOTOMETRIA A3 - 1250W
 - LUMINÁRIA ESPORTIVA FOTOMETRIA A4 - 1250W
 - LUMINÁRIA ESPORTIVA FOTOMETRIA A5 - 1250W
 - LUMINÁRIA ESPORTIVA FOTOMETRIA A6 - 1250W

NOTA: DESCRIÇÃO COMPLETA DAS LUMINÁRIAS NO CADERNO DE ESPECIFICAÇÕES

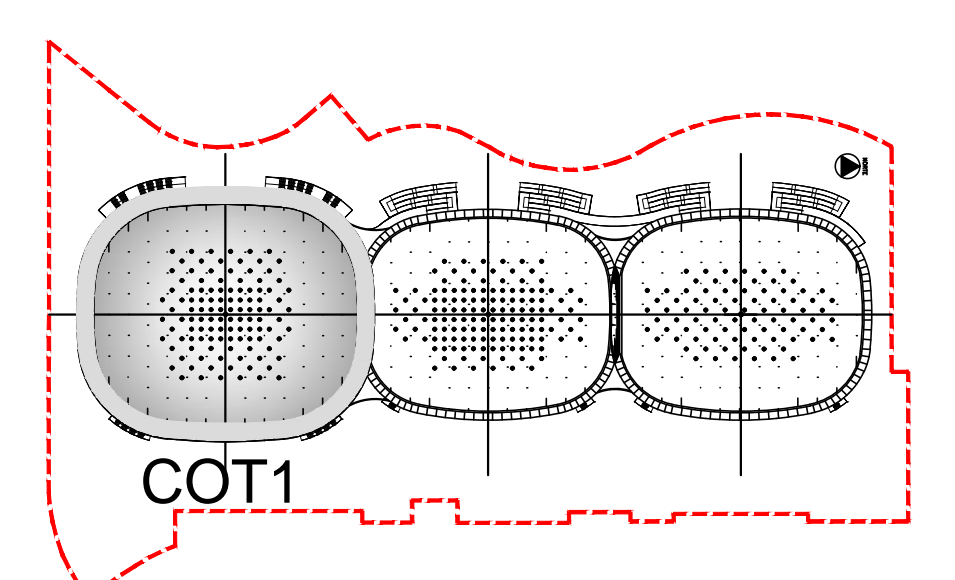

NOTA: AS BUILT
TODOS OS ÍTEM FORAM EXECUTADOS DE ACORDO COM O PROJETO.

0	25.08.2015	EMIÇÃO INICIAL		
REV. NUM.	DATA	ASSUNTO	VIETO	

CELIO SILVA e GLAUCO CAMPOS				
CONGORGIO PROJETISTA				
CONCESSIONARIA RIO MAIS S/A				
RESPONSÁVEL TÉCNICO CELIO GIRAFIA			RESPONSÁVEL RIO MAIS FERNANDO PACHECO	
PROJETO: ARENAS DO COT				
LOCAL DA OBRA: PARTE DO LOTE 33 DO PAL 48085				Nº FRANCHA: 083
DESENHO: PLANTA DE COBERTURA DO HALL 1				
DISCIPLINA: ARQUITETURA			DESº N:	
ETAPA: AS BUILT	ESCALA: 1/200	DATA INICIAL: 25.08.2015	DOC: COT01-AS-AQ-DE-PBCO-083-R00	REVISÃO: 00