
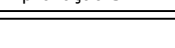

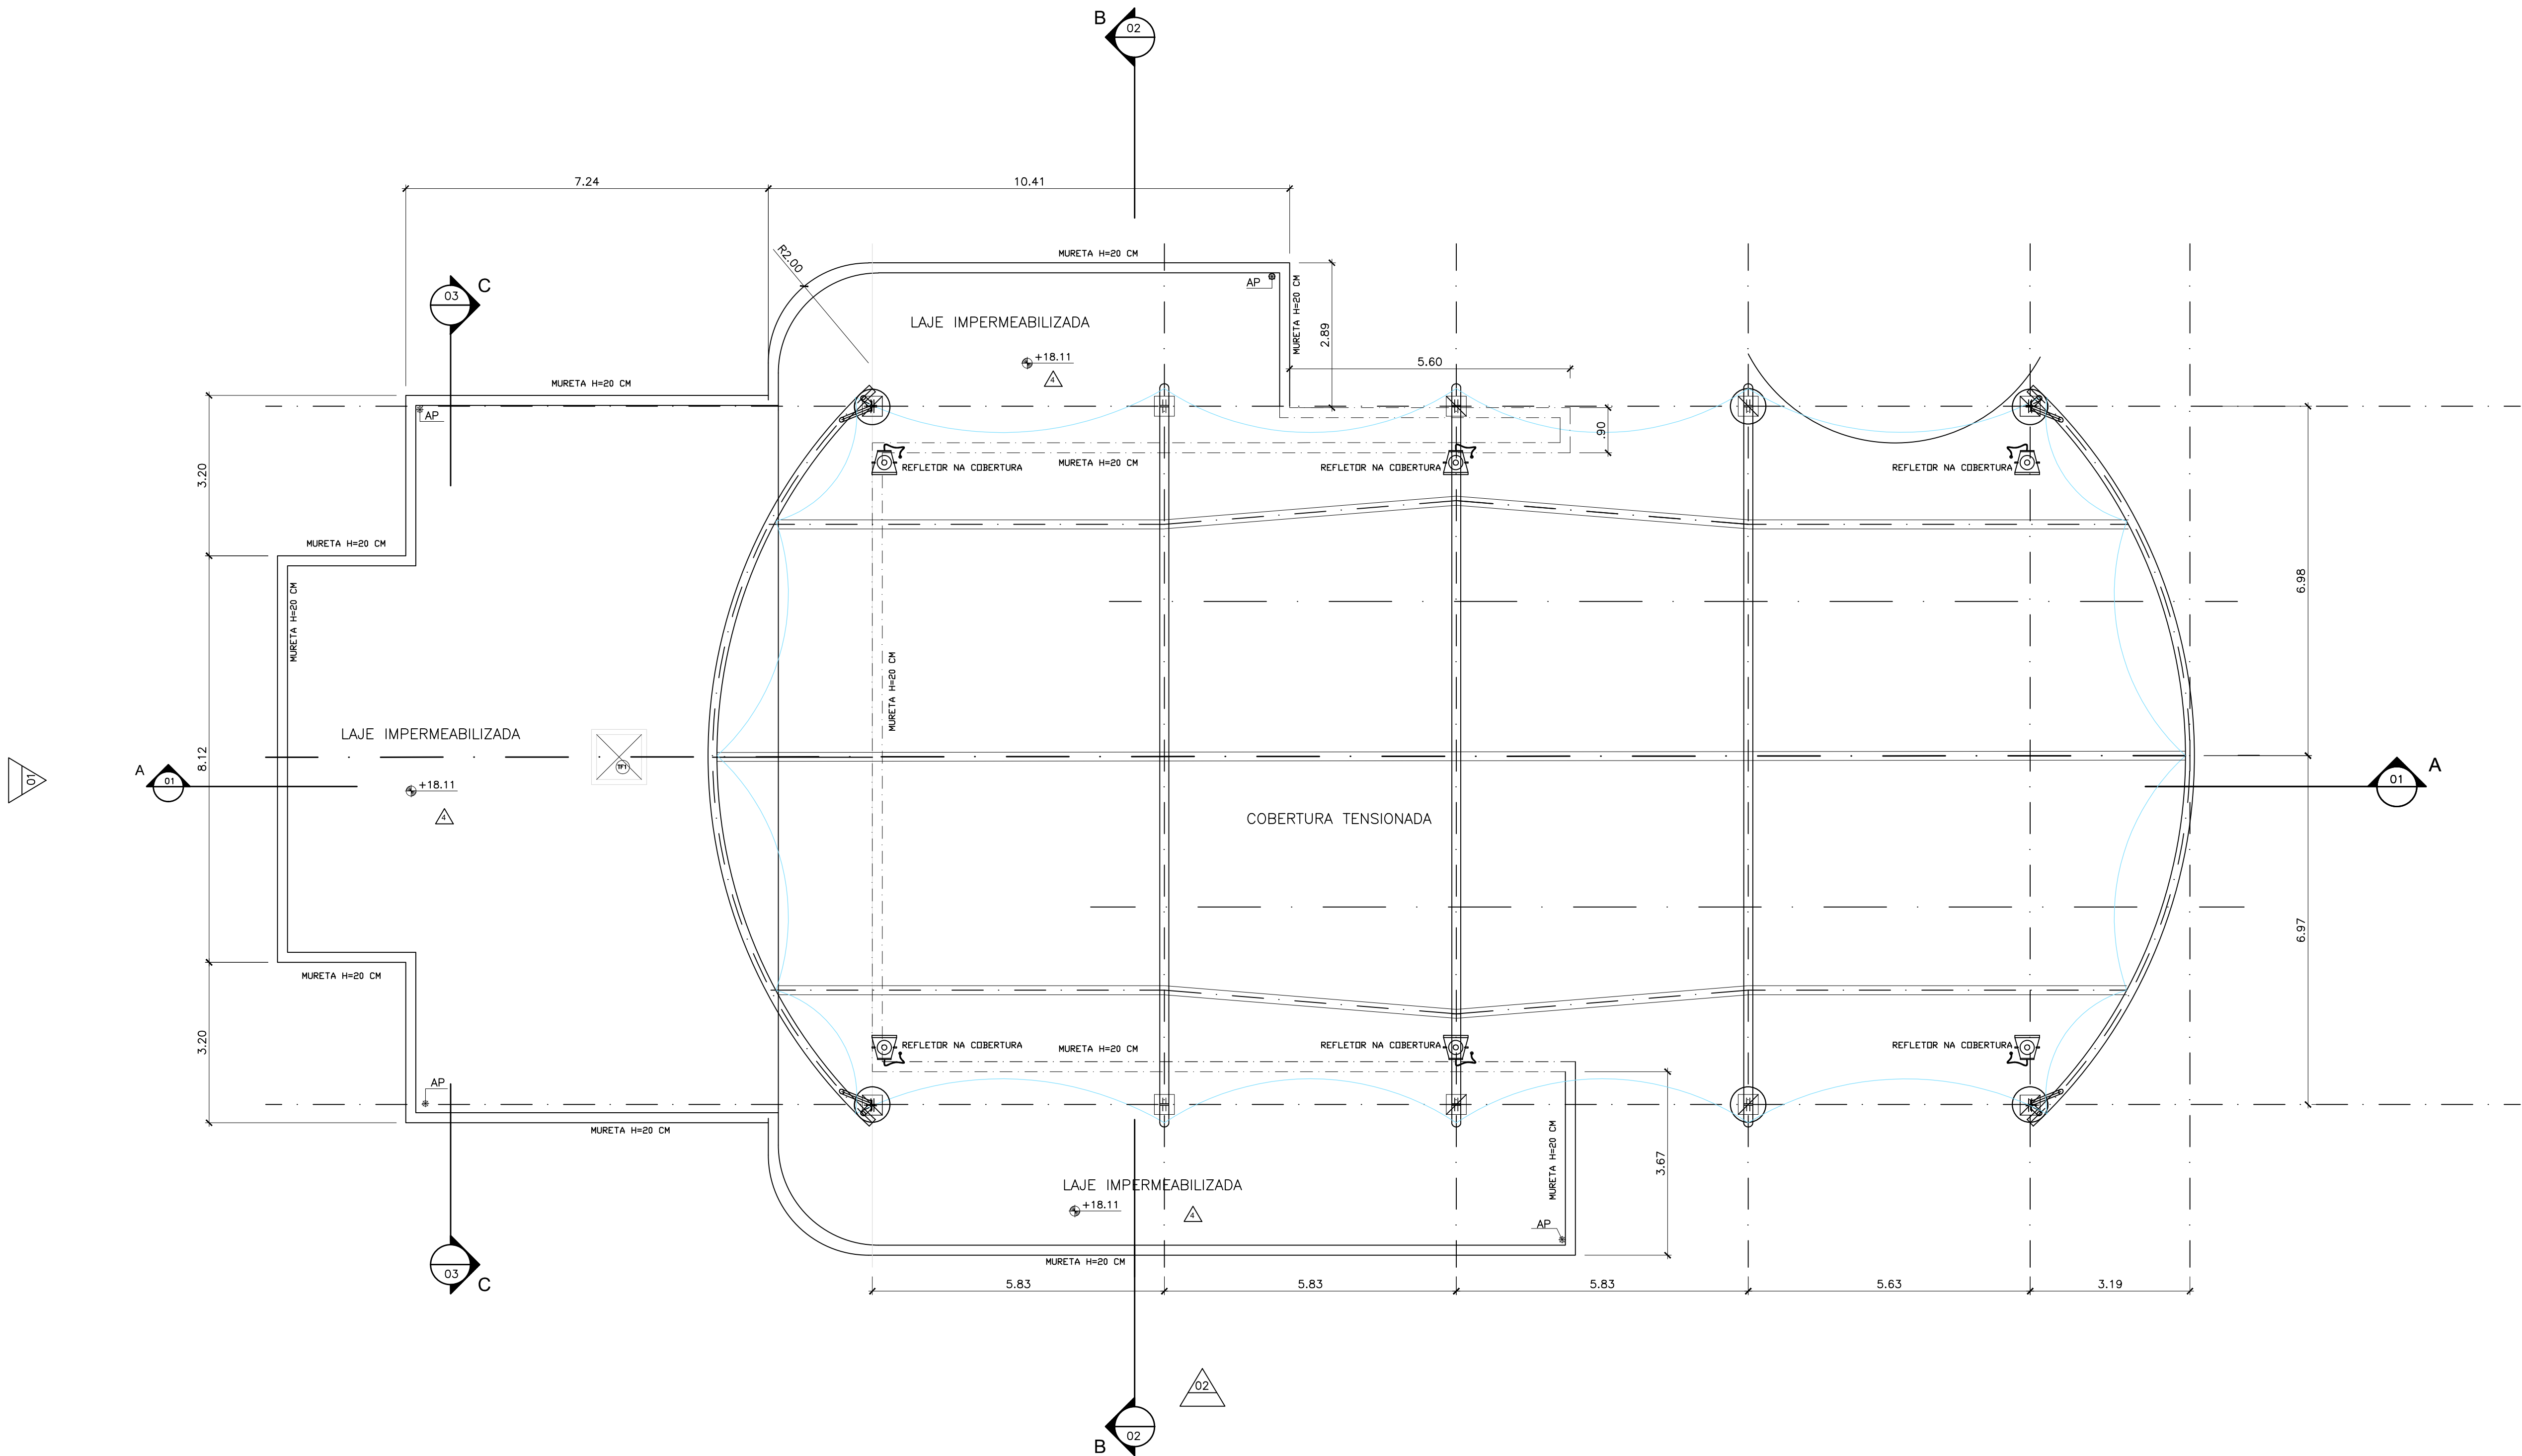




QUADRO DE ESQUADRIAS						
ESPEC.	REF.	DIMENSÕES		DIMENSÕES OSSO	QUANT P/ PAV.	MODELO/DESCRIÇÃO
		FOLHA	PEITORIL			
MAD.	PM1	0,60x2,10	—	0,68x2,17	—	PORTA DE ABRIR EM MADEIRA PINTADA
ALUMÍNIO	JA1	0,60x0,60	1,60	0,65x0,65	01	MAXIM-AR EM ALUMÍNIO PRETA
	JA2	1,15x1,20	1,10	1,20x1,25	—	2 FOLHAS EM ALUMÍNIO PRETO VIDRO INCOLOR 4MM
	JA3	13,24x6,00	1,25	—	01	VER PROJETO ESPECÍFICO
	JB1	2,85x1,00	1,10	2,90x1,05	—	JANELA TIPO BLINDEX COM VIDRO VERDE 6MM.
	JB2	1,80x2,55	0,20	1,85x2,60	—	JANELA BLUNDEX VIDRO VERDE SEMI-REFLETIVO 8MM.
	PA1	0,80x2,10	—	0,92x2,26	01	PORTA EM VENEZIANA EM ALUMÍNIO PRETO
	PA2	1,60x2,10	—	1,68x2,16	—	PORTA EM VENEZIANA EM ALUMÍNIO PRETO
	PA3	0,60x1,00	—	0,68x1,06	—	PORTA EM VENEZIANA EM ALUMÍNIO PRETO
AÇO	PF1	4,90x2,50	—	4,95x2,55	—	PORTA DE AÇO DE ENROLAR NA COR GRATE
	PF2	3,60x2,50	—	3,65x2,55	—	PORTA DE AÇO DE ENROLAR NA COR GRATE
	TF1	0,90x0,90	—	—	—	TAMPA CEGA EM AÇO PRETA

01 - AS CORTES ESTAO DADAS EM OSSO
02 - CONFIRMAR MEDIDAS NA OBRA
03 - BONECAS NAO COTADAS TEM 10cm ACABADAS
04 - MEDIDAS E NIVEIS EM METROS
05 - MURETAS COM ACABAMENTO EM MASSA M.R. CRYL. COR NATURAL.
06 - BALCÕES DE ATENDIMENTO E BANCADAS EM GRANITO AMARELO ICARAI E VIDRO 4MM INCOLOR.
07 - AS PORTAS DE ABRIR EM MADEIRA SERÃO SEMI-CO ENCERADAS COM ACABAMENTO ACETINADO
08 - AS ESQUADRIAS EM AÇO SERÃO PINTADAS COM ESMALTE SINTETICO ACETINADO
NA COR GRATEE. SOFRE WASH PRIMER DO SIMILAR.
09 - ELEVADORES PARA PNE OTIS SEM CABA DE MAQUINAS - GEN 2 CONFORT COM
ABERTURA LATERAL COM CAPACIDADE PARA 8 PESSOAS

00	JUN/2013	AS BUILT		
Revisão	Data	Descrição		Aprovação SMH
 PREFEITURA DA CIDADE DO RIO DE JANEIRO SECRETARIA MUNICIPAL DE HABITAÇÃO COORDENADORIA DE PLANEJAMENTO E PROJETOS				
Área/Projeto: MORRO DA PROVIDÊNCIA		Disciplina: ARQUITETURA	Programa: 	
Título: TELEFÉRICO - CENTRAL DO BRASIL-PLATAFORMA		Etapa Projeto: EXECUTIVO		
Projeto:	Desenvolvimento	Desenho	Escala: 1/75	
Coordenação Geral: ANTÔNIO AUGUSTO VERÍSSIMO		Supervisão: ANDRÉA CARDOSO	Fiscal: BRUNO QUEIROZ	Arquiteto: MOR-RJ-CE-040-02



01 PLANTA BAIXA - TELHADO
ESCALA 1/75

LEGENDA DE INSTALAÇÕES			
INSTALAÇÕES DE ESGOTO			
	TUBO DE QUEDA DE GORDURA	RS/TC	RALO SIFONADO COM TAMPA CEGA
	VENTILAÇÃO PRIMÁRIA	CI	CAIXA DE INSPEÇÃO
	VENTILAÇÃO DE GORDURA	CSD	CAIXA SIFONADA DUPLA
	COLUNA DE VENTILAÇÃO	CSS	CAIXA SIFONADA SIMPLES
	RALO SIFONADO	OGS	CAIXA DE GORDURA SIMPLES
	RALO SECO	CGE	CAIXA DE GORDURA ESPECIAL
	RALO HEMISFÉRICO	CA	CAIXA DE AREIA COM GRELHA
		CA	CAIXA DE AREIA COM GRELHA

INSTALAÇÕES ELÉTRICAS			
	LUMINÁRIA COM 2 LÂMPADAS FLUORESCENTES DE 32W		
	LUMINÁRIA C/ LÂMPADA FLUORESCENTE 2x32W C/ INVERSOR PARA LUZ VIGIA EMERGENCIA INTRAL OU SIMILAR		CAIXA DE PASSAGEM 15x15cm, PARA PROJETOR 400W
	ARANDELA C/ LÂMPADA FLUORESCENTE COMPACTA DE 1x32W		LUMINÁRIA C/ LÂMPADA INCANDESCENTE, 60W
	ARANDELA LÂMPADA FLUORESCENTE COMPACTA DE 1x32W COM INVERSOR PARA LUZ VIGIA EMERGENCIA INTRAL OU SIMILAR		PROJETOR C/ LÂMPADA FLUORESCENTE DE 70W
	CAIXA DE PASSAGEM 20x20cm, ONDE NÃO INDICADO		CONDENSADORA
	QUADRO DE DISTRIBUIÇÃO		
	INTERRUPTOR DE 1 SEÇÃO		
	TOMADA BAIXA h=0,30m, 100W ONDE NÃO INDICADO		
	TOMADA MÉDIA h=1,00m, 100W ONDE NÃO INDICADO		
	TOMADA NO PISO		
	PROJETOR DE SOBREPOR COM FOCO ORIENTÁVEL 1x400w		

ESPECIFICAÇÃO DE MATERIAIS			
	TETO		PAREDE
	PISO		
1- PRE-LAJE TRATADA NATURAL	1-PINTURA TIPO MR. CRYL NA COR NATURAL COM ACABAMENTO ÁGUA SILK	1-PISO EM GRANITO AMARELO ICARAI TEXTURIZADO NO FORMATO 50x50 CM	
2-FORRO EM GESSO, COM PLACAS PRE-MOLDADAS DE 0,80x0,60m OU SIMILAR	2-PAREDES EM CERÂMICA CECORSA 15x15 NA COR BRANCA BRILHO COM REJUNTE PLUS BRANCO ATÉ ALT= 1,80m PINTURA ACRÍLICA BRANCA SOBRE MASSA CORRIDA	2-PISO EM GRANITO AMARELO ICARAI TEXTURIZADO	
	3-PINTURA SOBRE MASSA ACRÍLICA NA COR BRANCA	3- PISO CERÂMICO ELIANE CARDO PLUS BONE 0,35x0,35x5 ANTEROPIANTE COM REJUNTE JUNTA PLUS CHAMPAGNE OU SIMILAR	
	4-PINTURA TIPO MR. CRYL NA COR NATURAL COM ACABAMENTO EM ÁGUA	4- PISO ELIANE AROTEC STOP AMARELO NA 4-50x50 CM (PISO PODOSTIL) COM REJUNTE JUNTA PLUS CHAMPAGNE OU SIMILAR	
			FILETES E SOLEIRAS
1-SOLEIRA EM GRANITO LUSTRADO AMARELO ICARAI LARGURA DE 20,00 CM			
2-FILETE EM MARMORE BRANCO NACIONAL LARGURA DE 3,50 CM			
3-ELEMENTO EM PLACA CIMENTÍCIA A DEFINIR			
4-SOLEIRA EM MARMORE BRANCO			

QUADRO DE ESQUADRIAS						
ESPEC.	REF.	DIMENSÕES		QUANT P/ PAV.	MODELO/DESCRIÇÃO	
		FOLHA	PEITORIL			
MADERA	PM1	0.60x2.10	—	0.68x2.17	—	PORTA DE ABRIR EM MADEIRA PINTADA
ALUMÍNIO	JA1	0.60x0.60	1.60	0.65x0.65	—	MAXIM-AR EM ALUMÍNIO PRETA
	JA2	1.15x1.20	1.10	1.20x1.25	—	2 FOLHAS EM ALUMÍNIO PRETO VIDRO INCOLOR 4MM
	JA3	13.24x6.00	1.25	—	—	VER PROJETO ESPECÍFICO
	JB1	2.85x1.00	1.10	2.90x1.05	—	JANELA TIPO BLINDEX COM VIDRO VERDE 6MM.
	JB2	1.80x2.55	0.20	1.85x2.60	—	JANELA BLINDEX VIDRO VERDE SEMI-REFLETIVO 6MM.
	PA1	0.80x2.10	—	0.92x2.26	—	PORTA EM VENEZIANA EM ALUMÍNIO PRETO
	PA2	1.60x2.10	—	1.68x2.16	—	PORTA EM VENEZIANA EM ALUMÍNIO PRETO
	PA3	0.60x1.00	—	0.68x1.06	—	PORTA EM VENEZIANA EM ALUMÍNIO PRETO
AÇO	PF1	4.90x2.50	—	4.95x2.55	—	PORTA DE AÇO DE ENROLAR NA COR GRAFITE
	PF2	3.60x2.50	—	3.65x2.55	—	PORTA DE AÇO DE ENROLAR NA COR GRAFITE
	TF1	0.90x0.90	—	—	01	TAMPA CEGA EM AÇO PRETA

ÁREA CONSTRUÍDA COBERTURA - 601,95m²

NOTAS

01 - AS COTAS ESTÃO DADAS EM OSSO

02 - CONFERIR MEDIDAS NA OBRA

03 - BONECAS NÃO COTADAS TEM 10cm ACABADAS

04 - MEDIDAS E NÍVEIS EM METROS

05 - MURETAS COM ACABAMENTO EM MASSA MR. CRYL COR NATURAL.


06 - BALCÕES DE ATENDIMENTO E BANCADAS EM GRANITO AMARELO ICARAI E VIDRO 4MM INCOLOR.

07 - AS PORTAS DE ABRIR EM MADEIRA SERÃO SEMI-OCAS ENCERADAS COM ACABAMENTO ACETINADO


08 - AS ESQUADRIAS EM AÇO SERÃO PINTADAS COM ESMALTE SINTÉTICO ACETINADO NA COR GRATE SOBRE WASH PRIMER OU SIMILAR.

09 - ELEVADORES PARA PNE OTIS SEM CASA DE MÁQUINAS - GEN 2 CONFORT COM ABERTURA LATERAL COM CAPACIDADE PARA 8 PESSOAS


00	JUN/2013	AS BUILT	
Revisão	Data	Descrição	Aprovação SMH
		PREFEITURA DA CIDADE DO RIO DE JANEIRO SECRETARIA MUNICIPAL DE HABITAÇÃO COORDENADORIA DE PLANEJAMENTO E PROJETOS	
Área/Projeto: MORRO DA PROVIDÊNCIA		Disciplina: ARQUITETURA	Programa: MORRO DA PROVIDÊNCIA
Título: TELEFÉRICO - CENTRAL DO BRASIL-TELHADO		Elaboração: EXECUTIVO	Programa: MORRO DA PROVIDÊNCIA
Projeto: Desenvolvimento		Desenho:	Escala: 1/75
Coordenação Geral: ANTÔNIO AUGUSTO VERÍSSIMO		Supervisão: ANDRÉA CARDOSO	Arquiteto: BRUNO QUEIROZ

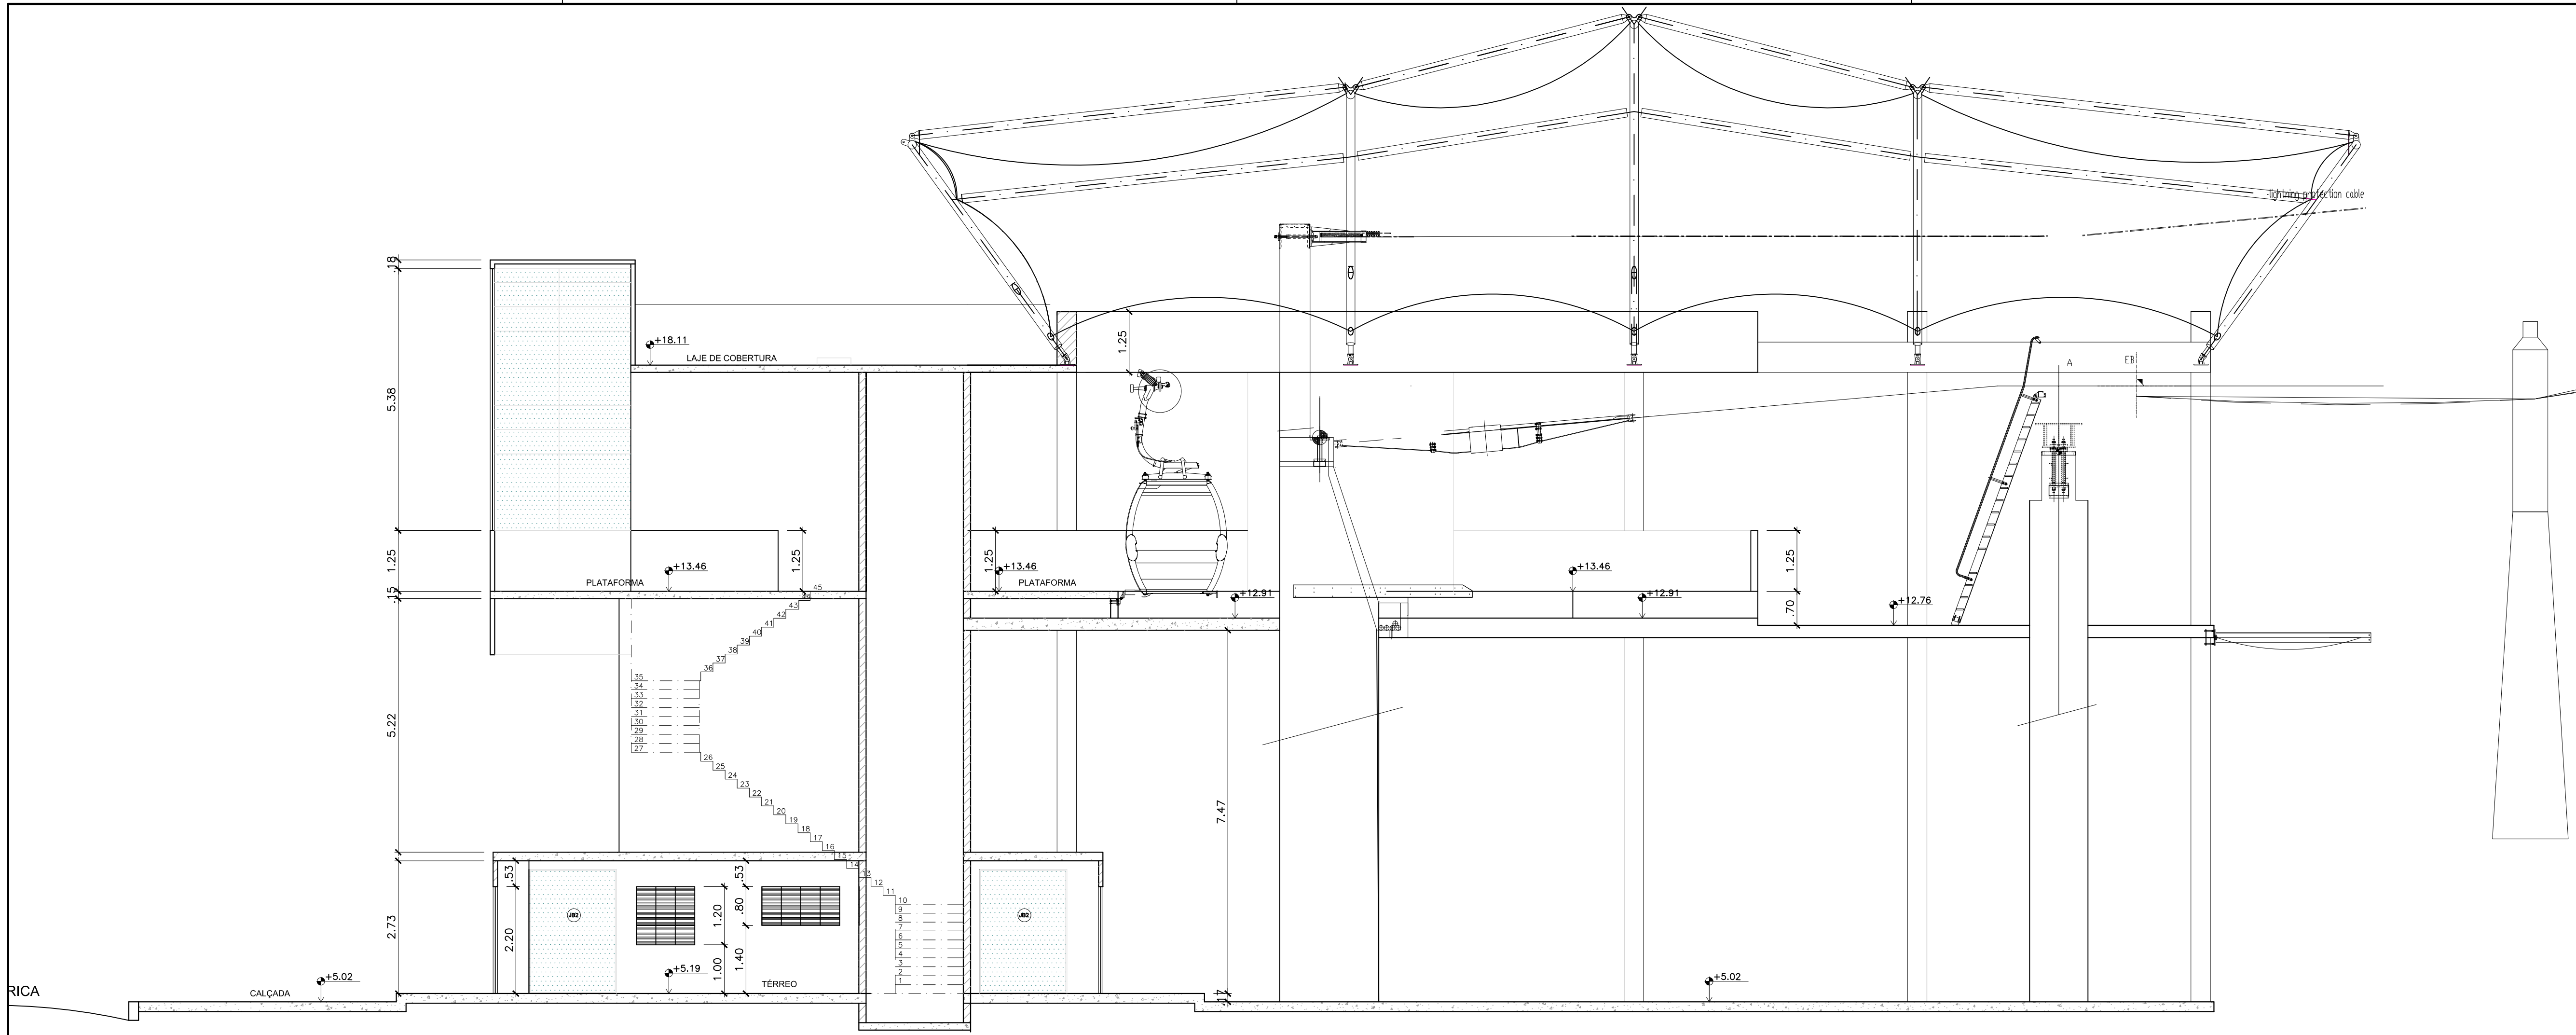

01 CORTE - AA
ESCALA 1/75

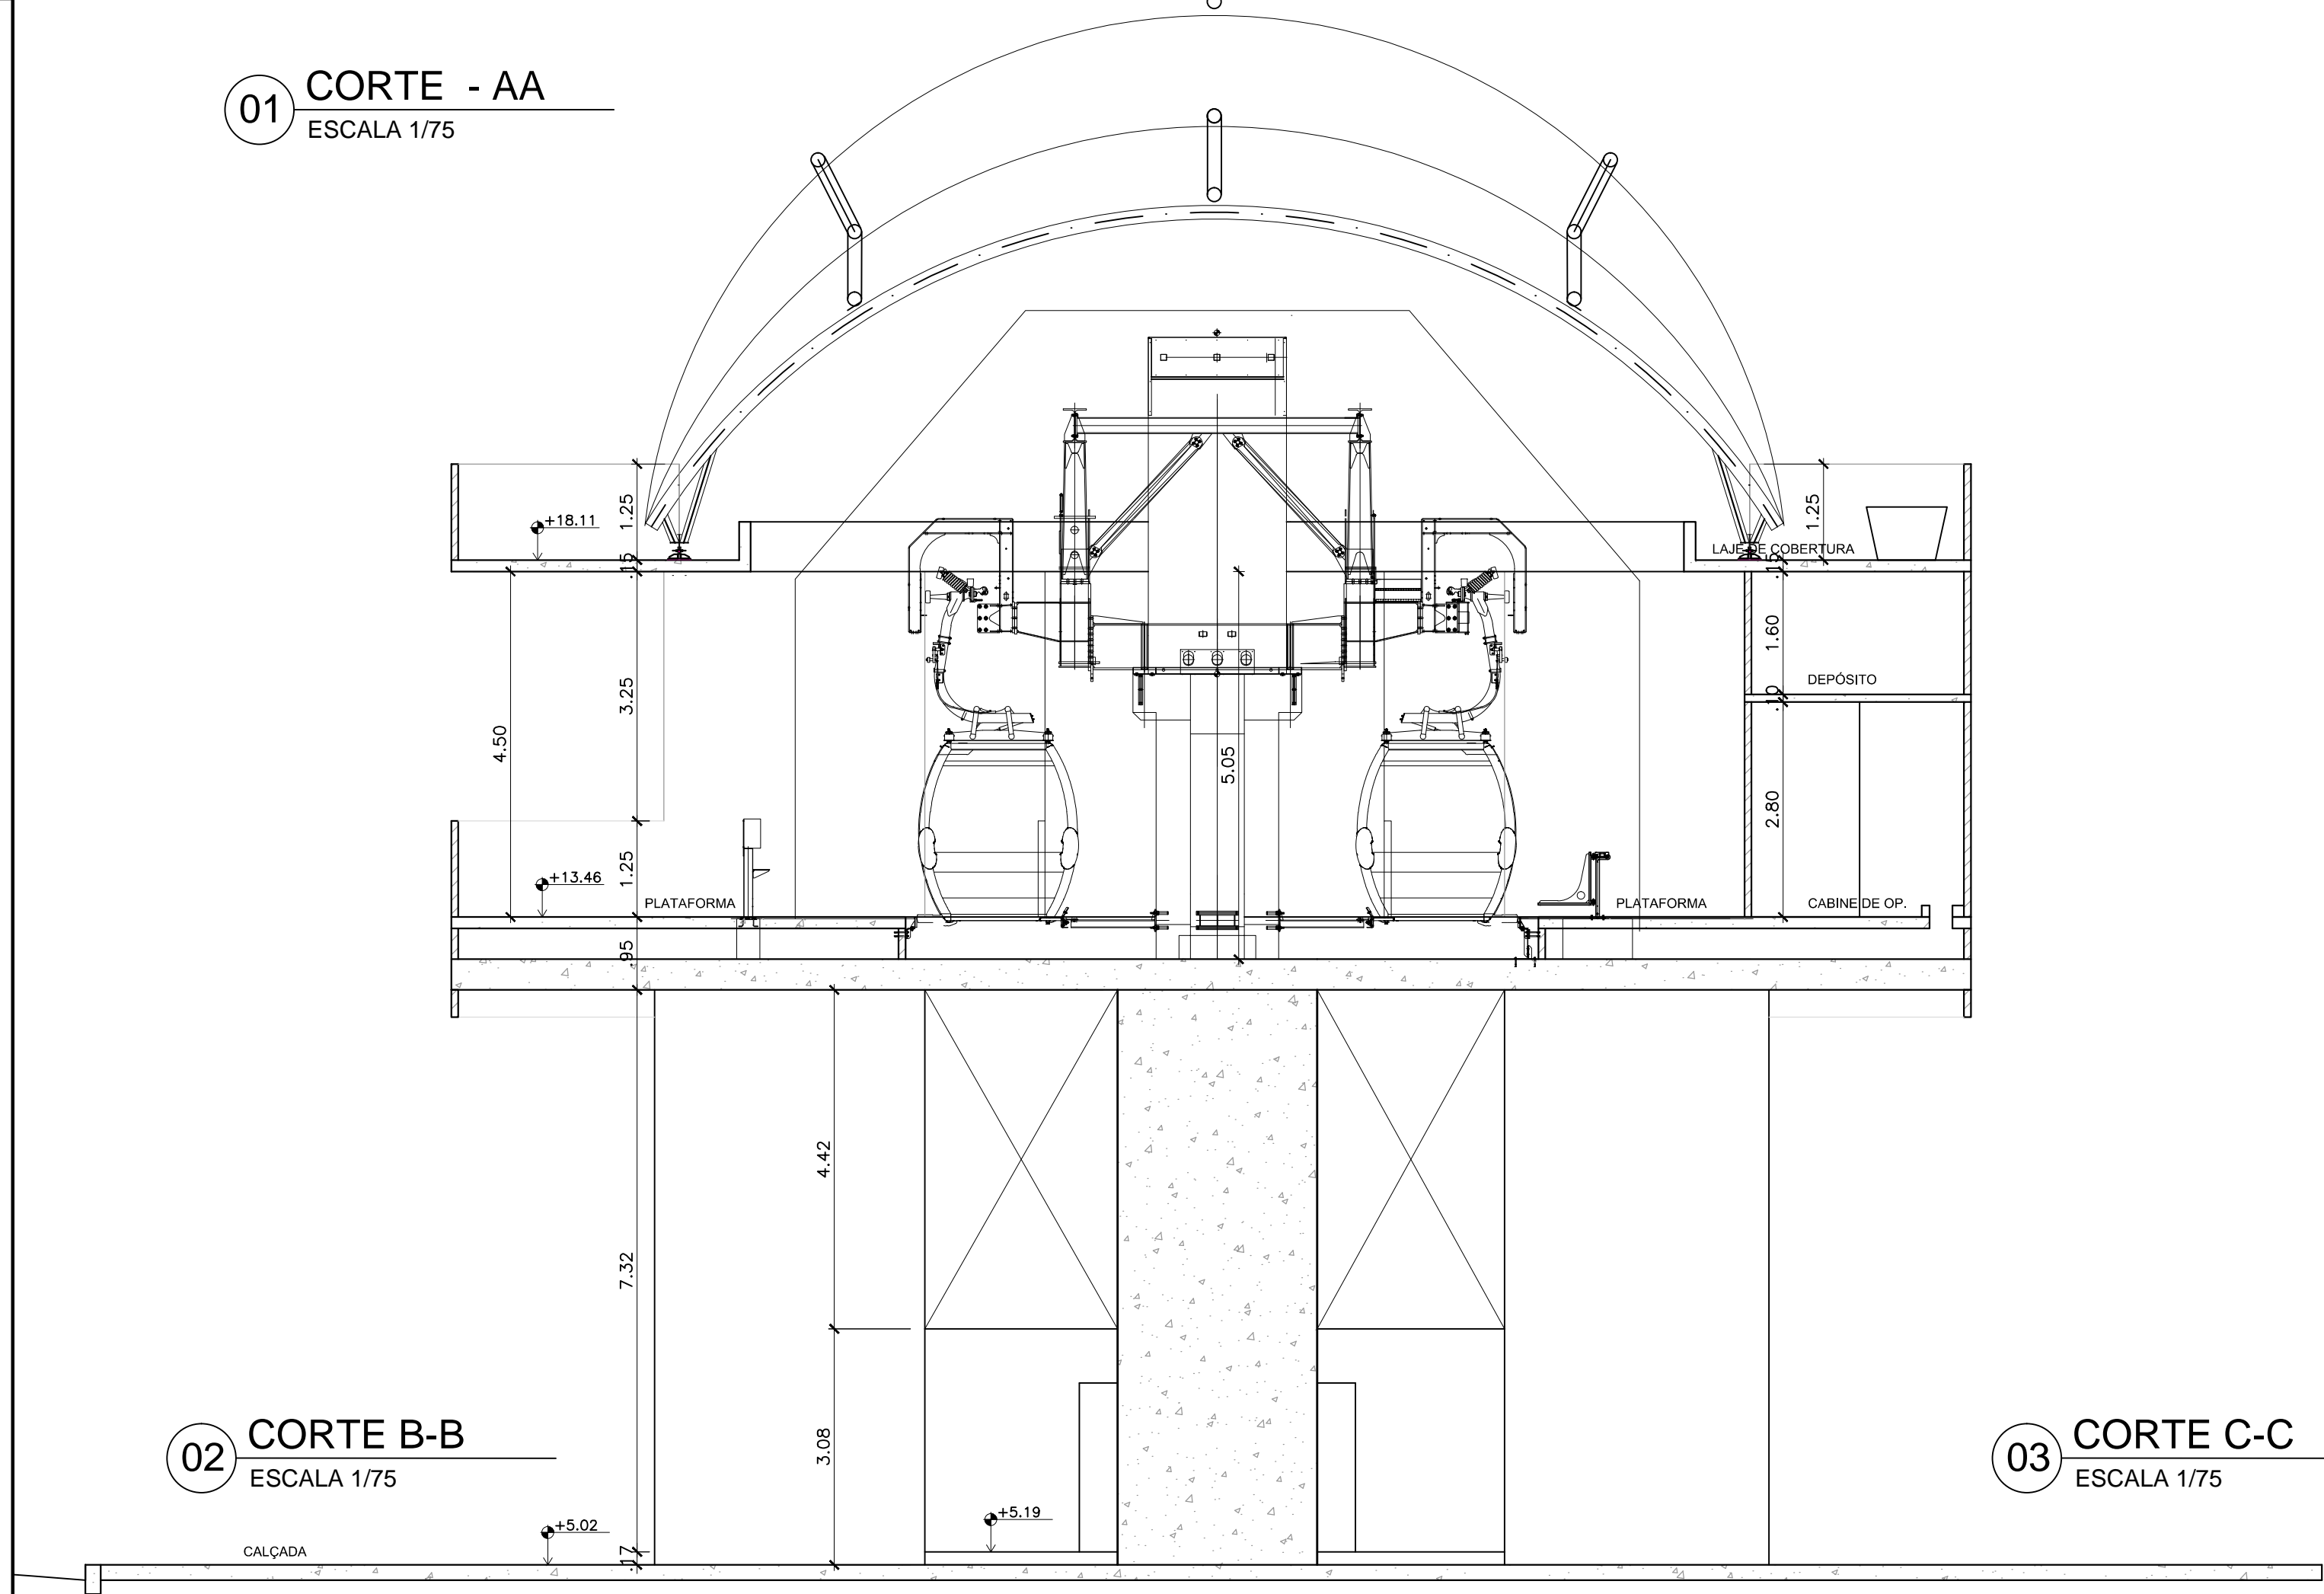

02 CORTE B-B
ESCALA 1/75

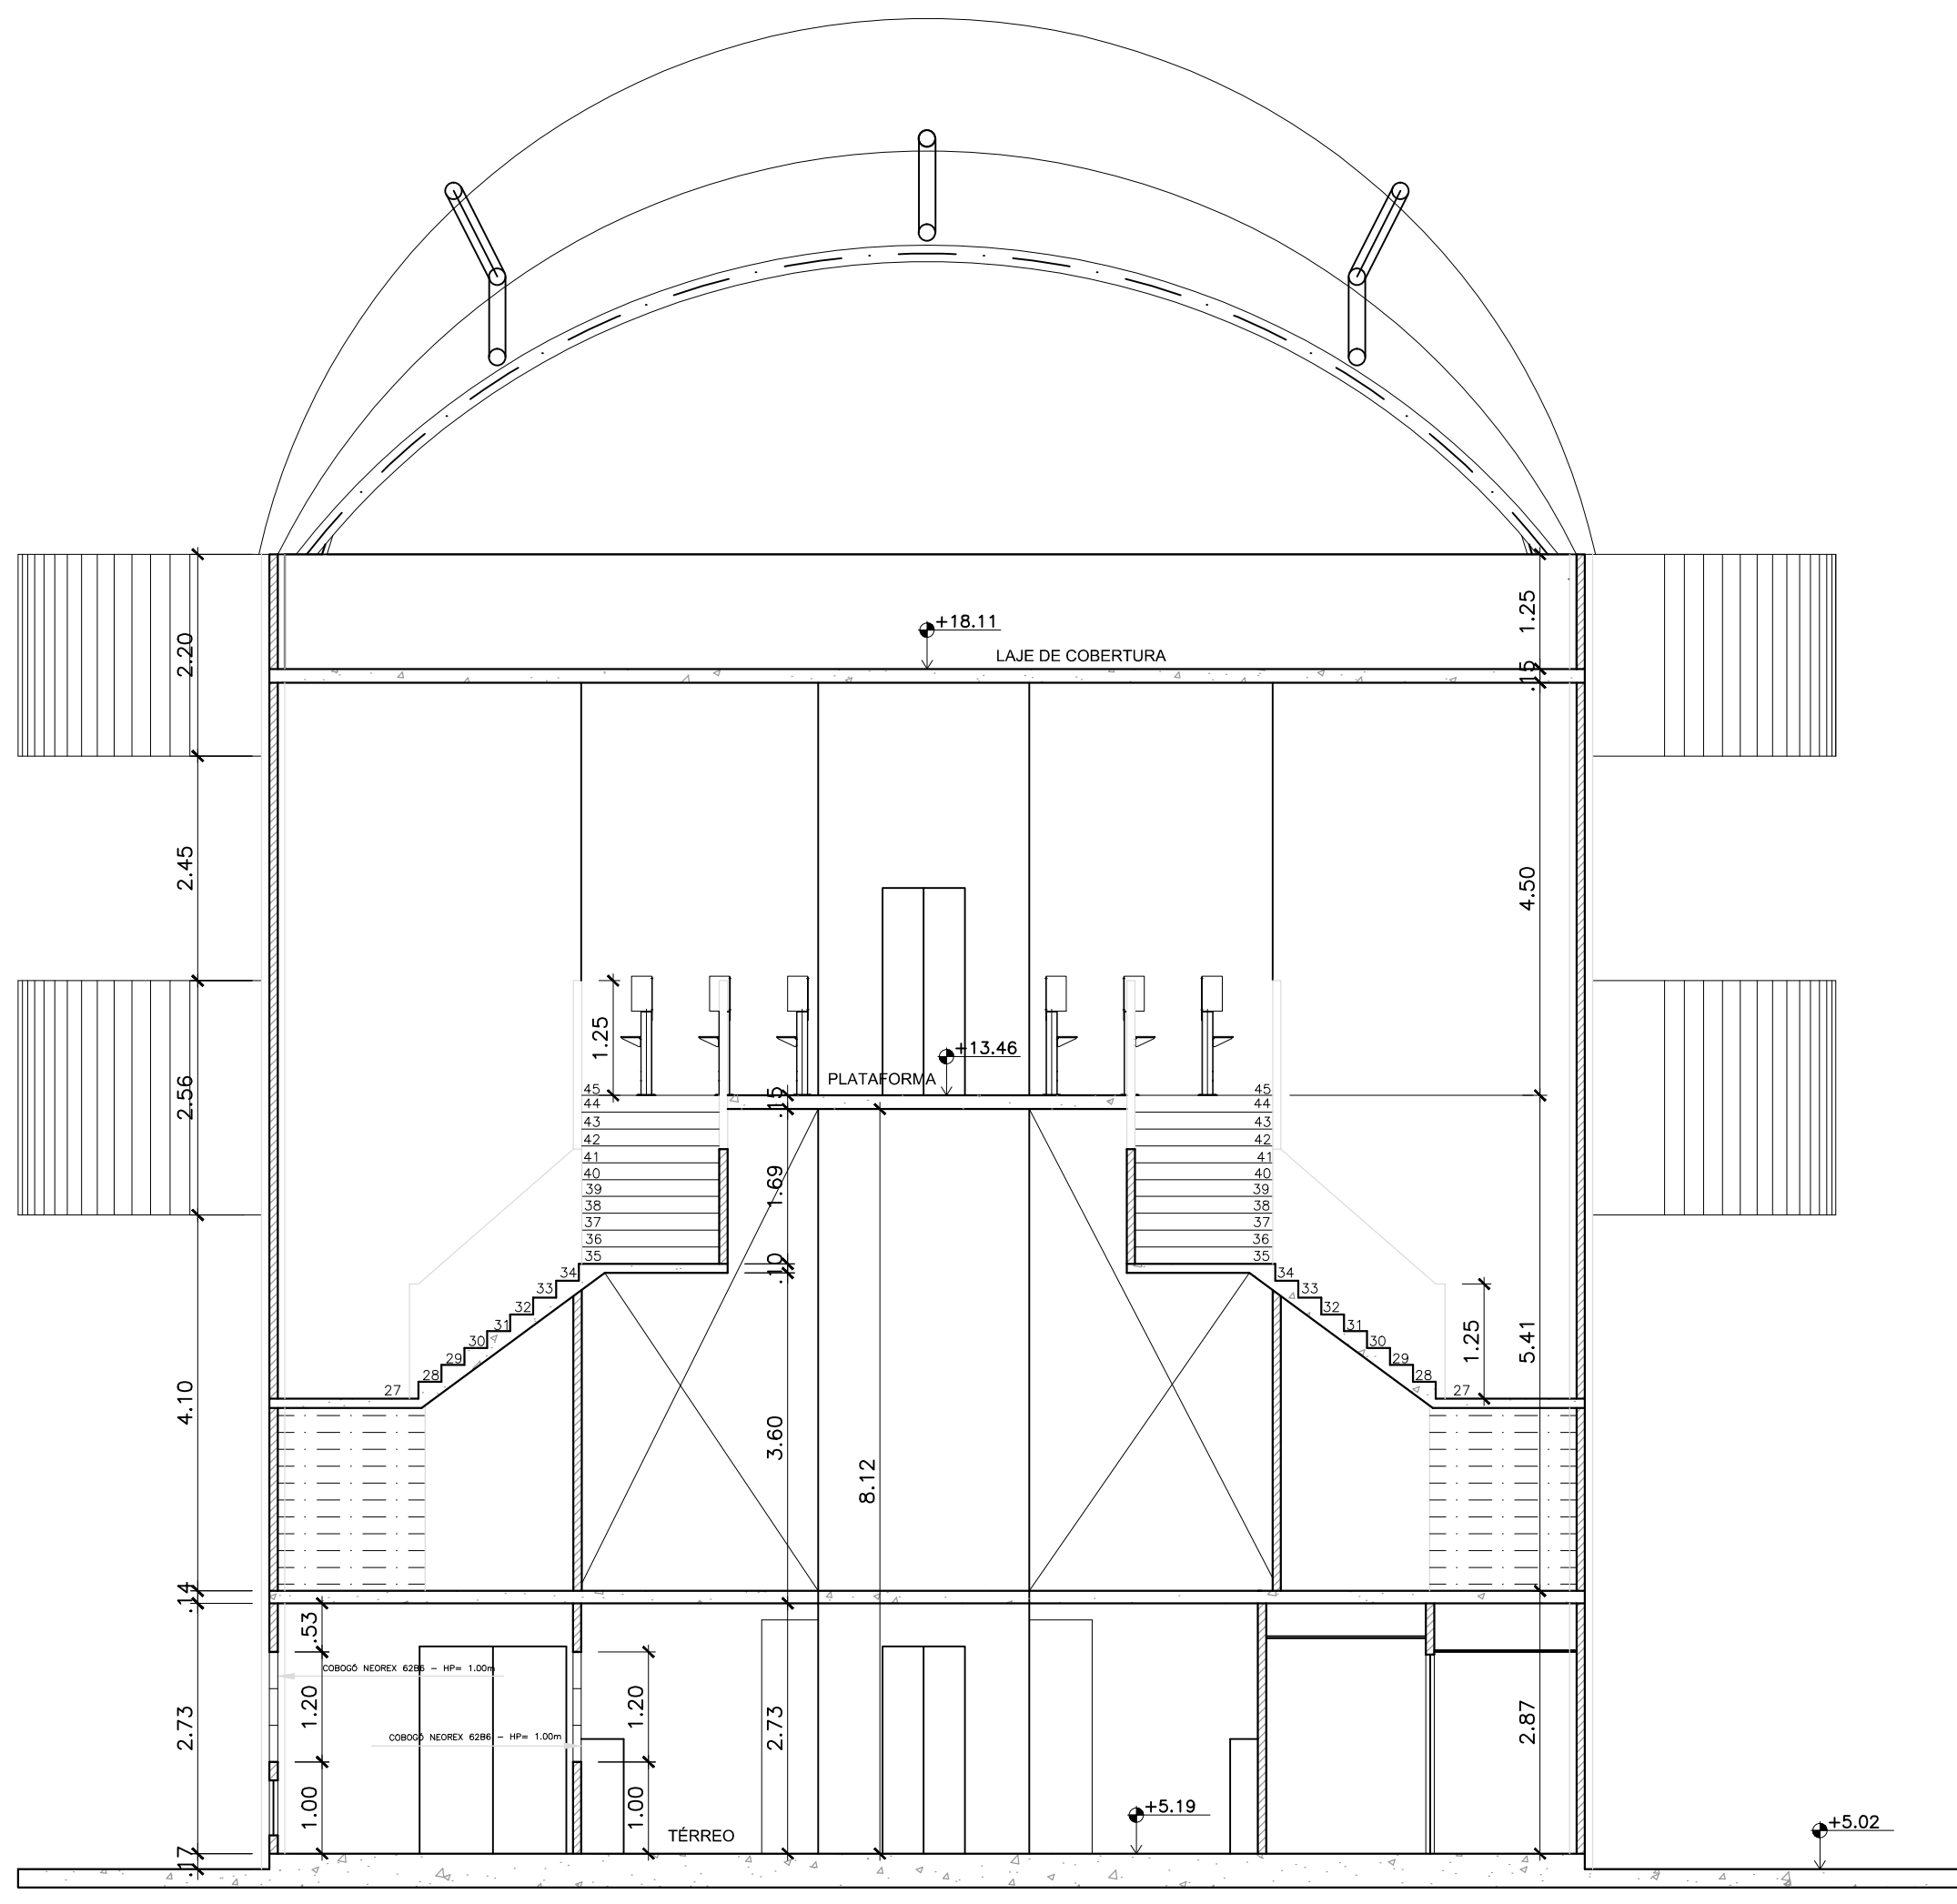

03 CORTE C-C
ESCALA 1/75

LEGENDA DE INSTALAÇÕES

INSTALAÇÕES DE ESGOTO			
	TUBO DE QUEDA DE GORDURA	RS/TC	RALO SIFONADO COM TAMPA CEGA
	VENTILAÇÃO PRIMÁRIA	CI	CAIXA DE INSPEÇÃO
	VENTILAÇÃO DE GORDURA	CSD	CAIXA SIFONADA DUPLA
	COLUNA DE VENTILAÇÃO	CSS	CAIXA SIFONADA SIMPLES
	RALO SIFONADO	CGS	CAIXA DE GORDURA SIMPLES
	RALO SECO	CGE	CAIXA DE GORDURA ESPECIAL
	RALO HEMISFÉRICO	CA	CAIXA DE AREIA COM GRELHA
		CA	CAIXA DE AREIA COM GRELHA

INSTALAÇÕES ELÉTRICAS			
	LUMINÁRIA COM 2 LÂMPADAS FLUORESCENTES DE 32W		
	LUMINÁRIA C/ LÂMPADA FLUORESCENTE 2x32W C/ INVERSOR PRA LUZ VIGIA/ EMERGÊNCIA INTRAL OU SIMILAR		CAIXA DE PASSAGEM 15x15cm, PARA PROJETOR 400W
	ARANDELA C/ LÂMPADA FLUORESCENTE COMPACTA DE 1x32W		LUMINÁRIA C/ LÂMPADA INCANDESCENTE, 60W
	ARANDELA LÂMPADA FLUORESCENTE COMPACTA DE 1x32W COM INVERSOR PARA LUZ VIGIA/EMERGÊNCIA INTRAL OU SIMILAR		PROJETO C/ LÂMPADA FLUORESCENTE DE 70W
	CAIXA DE PASSAGEM 20x20cm, ONDE NÃO INDICADO		CONDENSADORA
	QUADRO DE DISTRIBUIÇÃO		
	INTERRUPTOR DE 1 SEÇÃO		
	TOMADA BAIXA h=0.30m, 100W ONDE NÃO INDICADO		
	TOMADA MEDIA h=1.00m, 100W ONDE NÃO INDICADO		
	TOMADA NO PISO		
	PROJETO DE SOBREPOR COM FOCO ORIENTÁVEL 1x400w		

ESPECIFICAÇÃO DE MATERIAIS

TETO	PAREDE	PISO
1- PRE-LAJE TRATADA NATURAL	1-PINTURA TIPO MR. CRYL NA COR NATURAL COM ACABAMENTO ACGUA SILK	1-PISO EM GRANTO AMARELO ICARAI TEXTURIZADO NO FORMATO 50x50 CM
2-FORRO EM GESSO, COM PLACAS PRE-MOLDADAS DE 0,60x0,60m OU SIMILAR	2-PAREDES EM CERÂMICA CECORSA 15x15 NA COR BRANCA BRILHO COM REJUNTE PLUS BRANCO ATÉ ALT= 1,80M PINTURA ACRILICA BRANCA SOBRE MASSA CORRIDA OU SIMILAR	2-PISO EM GRANTO AMARELO ICARAI TEXTURIZADO
	3-PINTURA SOBRE MASSA ACRILICA NA COR BRANCA	3- PISO CERÂMICO ELIANE CARSO PLUS BONE 6,35x6,35x55 ANTIERRAPANTE COM REJUNTE JUNTA PLUS CHAMPAGNE OU SIMILAR
	4-PINTURA TIPO MR. CRYL NA COR NATURAL COM ACABAMENTO ACGUA	4- PISO ELIANE ARTISTIC STOP AMARELO NA 6,35x6,35 CM (PISO PODOBIL) COM REJUNTE JUNTA PLUS CHAMPAGNE OU SIMILAR
	FILETES E SOLEIRAS	
1-SOLEIRA EM GRANTO LUSTRADO AMARELO ICARAI LARGURA DE 20,00 CM		
2-FILETE EM MARMORE BRANCO NACIONAL LARGURA DE 3,50 CM		
3-ELEMENTO EM PLACA CIMENTICIA A DEFINIR		
4-SOLEIRA EM MARMORE BRANCO		


QUADRO DE ESQUADRIAS

ESPEC.	REF.	DIMENSÕES		DIMENSÕES OSSO	QUANT P/ PAV.	MODELO/DESCRIÇÃO
		FOLHA	PEITORIL			
MADERA	PM1	0.60x2.10	—	0.68x2.17	—	PORTA DE ABRIR EM MADEIRA PINTADA
ALUMINIO	JA1	0.60x0.60	1.60	0.65x0.65	—	MAXIM-AR EM ALUMINIO BRANCO
	JA2	1.15x1.20	1.10	1.20x1.25	—	2 FOLHAS EM ALUMINIO BRANCO VIDRO INCOLOR 4MM
	JB1	2.85x1.00	1.10	2.90x1.05	—	JANELA TIPO BLINDEX COM VIDRO INCOLOR 4MM.
	JB2	1.80x2.55	0.20	1.85x2.60	—	JANELA TIPO BLINDEX COM VIDRO INCOLOR 6MM.
	PA1	0.87x2.17	—	0.92x2.26	—	PORTA EM VENEZIANA EM ALUMINIO BRANCO
AÇO	PF1	4.90x2.50	—	4.95x2.55	—	PORTA DE AÇO DE ENROLAR NA COR GRATE
	PF2	3.60x2.50	—	3.65x2.55	—	PORTA DE AÇO DE ENROLAR NA COR GRATE
	TC1	0.90x0.90	—	—	—	TAMPA CEGA EM AÇO

- ÁREA CONSTRUÍDA COBERTURA – 601.95m2
- NOTAS
- 01 – AS COTAS ESTAO DADAS EM OSSO
 - 02 – CONFERIR MEDIDAS NA OBRA
 - 03 – BONECAS NAO COTADAS TEM 10cm ACABADAS
 - 04 – MEDIDAS E NIVEIS EM METROS
 - 05 – MURETAS COM ACABAMENTO EM MASSA MR. CRYL COR NATURAL.
 - 06 – BALCÕES DE ATENDIMENTO E BANCADAS EM GRANTO AMARELO ICARAI E VIDRO 4MM INCOLOR.
 - 07 – AS PORTAS DE ABRIR EM MADEIRA SERÃO SEMI-OCAS ENCERBADAS COM ACABAMENTO ACETINADO
 - 08 – AS ESQUADRIAS EM AÇO SERÃO PINTADAS COM ESMALTE SINTÉTICO ACETINADO NA COR GRATE SOBRE WASH PRIMER OU SIMILAR.
 - 09 – ELEVADORES PARA PNE OTIS SEM CASA DE MAQUINAS – GEN 2 CONFORT COM ABERTURA LATERAL COM CAPACIDADE PARA 8 PESSOAS

00	JUN/2013	AS BUILT	
Revisão	Data	Descrição	Aprovação SMH
		PREFEITURA DA CIDADE DO RIO DE JANEIRO SECRETARIA MUNICIPAL DE HABITAÇÃO COORDENADORIA DE PLANEJAMENTO E PROJETOS	
Área/Projeto:	MORRO DA PROVIDÊNCIA	Disciplina:	ARQUITETURA
Título:	TELEFÉRICO - CENTRAL DO BRASIL-CORTES	Elabora Projeto:	EXECUTIVO
Projeto:	Desenvolvimento	Desenho:	Escala: 1/75
Coordenação Geral:	ANTÔNIO AUGUSTO VERÍSSIMO	Supervisão:	ANDRÉA CARDOSO
		Fiscal:	BRUNO QUEIROZ
		Arquivo:	APR-18-13-14:02:04

01 FACHADA RUA DA AMÉRICA
ESCALA 1/75

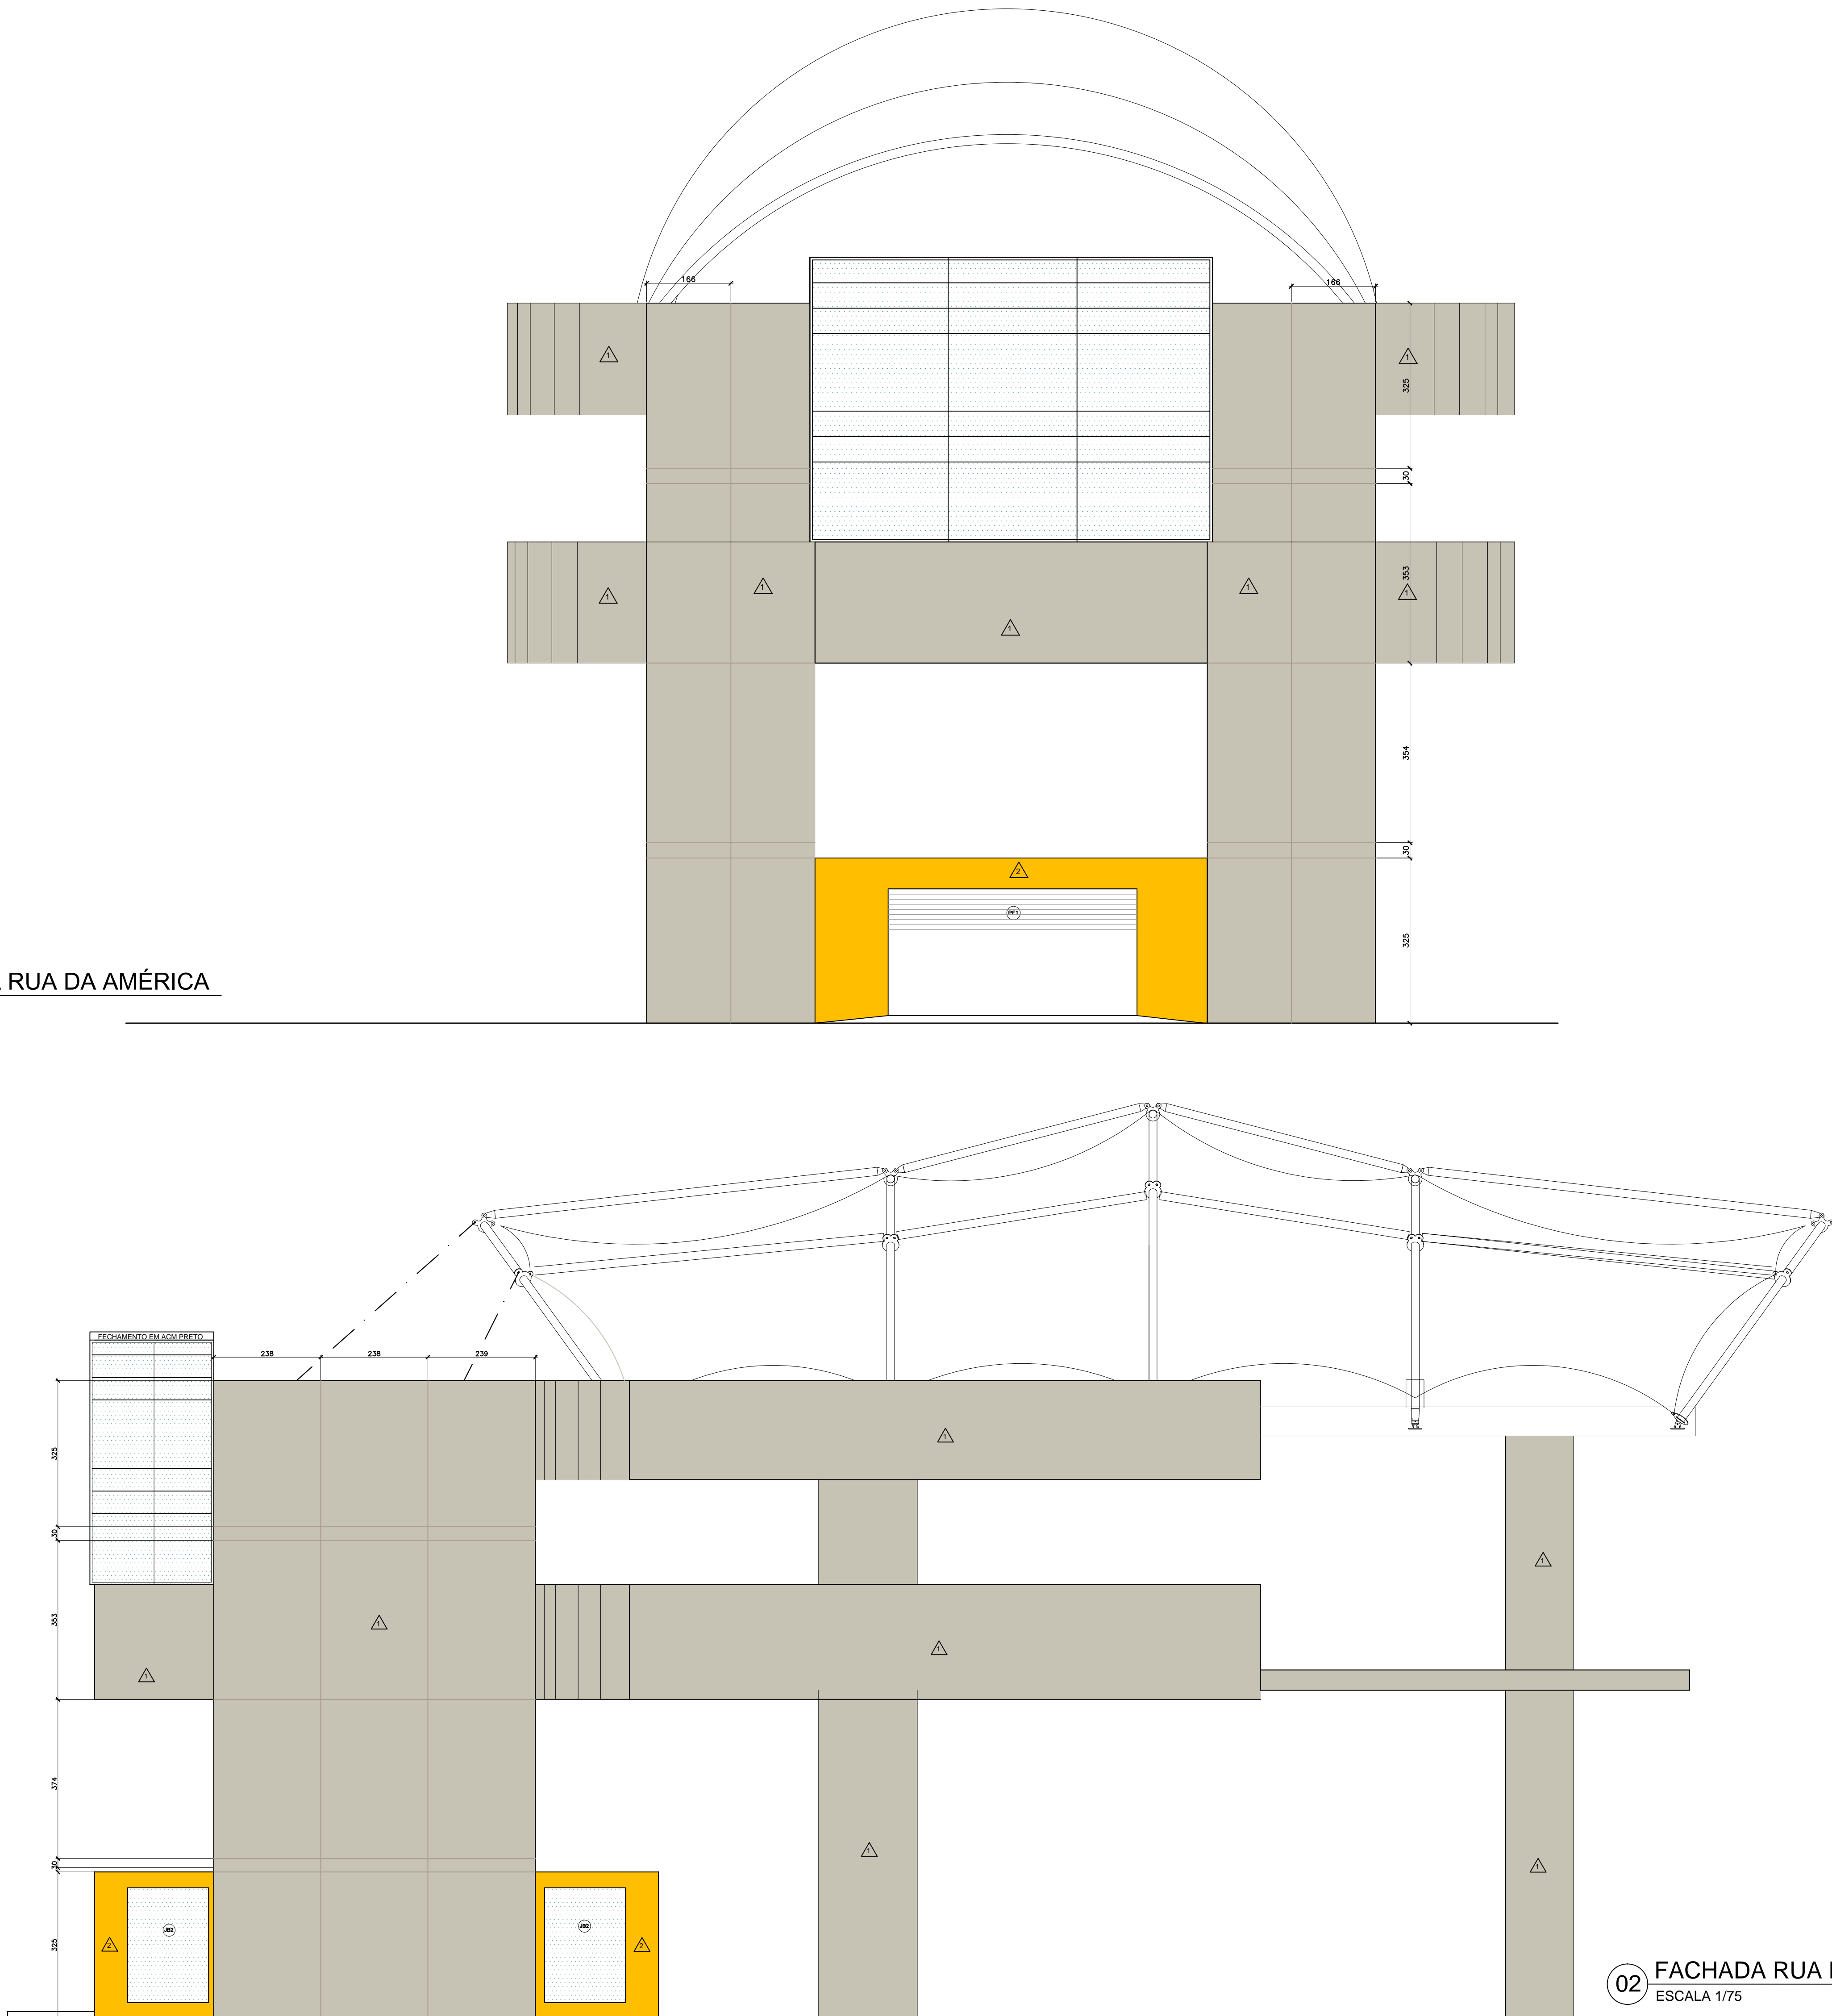

02 FACHADA RUA BENTO RIBEIRO
ESCALA 1/75

LEGENDA DE INSTALAÇÕES

INSTALAÇÕES DE ESGOTO

	TUBO DE QUEDA DE GORDURA		RALO SIFONADO COM TAMPA CEGA
	VENTILAÇÃO PRIMÁRIA		CAIXA DE INSPEÇÃO
	VENTILAÇÃO DE GORDURA		CAIXA SIFONADA DUPLA
	COLUNA DE VENTILAÇÃO		CAIXA SIFONADA SIMPLES
	RALO SIFONADO		CAIXA DE GORDURA SIMPLES
	RALO SECO		CAIXA DE GORDURA ESPECIAL
	RALO HEMISFÉRICO		CAIXA DE AREIA COM GRELHA
			CAIXA DE AREIA COM GRELHA

INSTALAÇÕES ELÉTRICAS

	LUMINÁRIA COM 2 LÂMPADAS FLUORESCENTES DE 32W		
	LUMINÁRIA C/ LÂMPADA FLUORESCENTE 2x32W C/ INVERSOR PARA LUZ VIGIA/ EMERGÊNCIA INTRAL OU SIMILAR		CAIXA DE PASSAGEM 15x15cm, PARA PROJETO 400W
	ARANDELA C/ LÂMPADA FLUORESCENTE COMPACTA DE 1x32W		LUMINÁRIA C/ LÂMPADA INCANDESCENTE, 60W
	ARANDELA LÂMPADA FLUORESCENTE COMPACTA DE 1x32W COM INVERSOR PARA LUZ VIGIA/EMERGÊNCIA INTRAL OU SIMILAR		PROJETO C/ LÂMPADA FLUORESCENTE DE 70W
	CAIXA DE PASSAGEM 20x20cm, ONDE NÃO INDICADO		CONDENSADORA
	QUADRO DE DISTRIBUIÇÃO		
	INTERRUPTOR DE 1 SEÇÃO		
	TOMADA BAIXA h=0.30m, 100W ONDE NÃO INDICADO		
	TOMADA MÉDIA h=1.00m, 100W ONDE NÃO INDICADO		
	TOMADA NO PISO		
	PROJETO DE SOBREPOR COM FOCO ORIENTÁVEL 1x400W		

ESPECIFICAÇÃO DE MATERIAIS

	TETO		PAREDE		PISO
	1-PINTURA TIPO MR. CRYL NA COR NATURAL COM ACABAMENTO PU ACQUA				
	2-REVESTIMENTO TIPO REYNOLBOND NA COR SHELL YELLOW				

FILETES E SOLEIRAS

- 1-SOLEIRA EM GRANTO LUSTRADO AMARELO ICARAI LARGURA DE 20,00 CM
2-FILETE EM MARMORE BRANCO NACIONAL LARGURA DE 3,50 CM
3-ELEMENTO EM PLACA CIMENTICIA A DEFINIR .
4-SOLEIRA EM MARMORE BRANCO .

QUADRO DE ESQUADRIAS

ESPEC.	REF.	DIMENSÕES		DIMENSÕES OSSO	QUANT P/ PAV.	MODELO/DESCRIÇÃO
		FOLHA	PEITORIL			
MADEIRA	PM1	0.60x2.10	—	0.68x2.17	—	PORTA DE ABRIR EM MADEIRA PINTADA
ALUMINIO	JA1	0.60x0.60	1.60	0.65x0.65	—	MAXIM-AR EM ALUMINIO BRANCO
	JA2	1.15x1.20	1.10	1.20x1.25	—	2 FOLHAS EM ALUMINIO BRANCO VIDRO INCOLOR 4MM
	JB1	2.85x1.00	1.10	2.90x1.05	—	JANELA TIPO BLINDEX COM VIDRO INCOLOR 4MM.
	JB2	1.80x2.55	0.20	1.85x2.60	—	JANELA TIPO BLINDEX COM VIDRO INCOLOR 6MM.
	PA1	0.87x2.17		0.92x2.26	—	PORTA EM VENEZIANA EM ALUMINIO BRANCO
AÇO	PF1	4.90x2.50	—	4.95x2.55	—	PORTA DE AÇO DE ENROLAR NA COR GRATE
	PF2	3.60x2.50	—	3.65x2.55	—	PORTA DE AÇO DE ENROLAR NA COR GRATE
	TC1	0.90x0.90	—	—	01	TAMPA CEGA EM AÇO

ÁREA CONSTRUÍDA COBERTURA – 601.95m2




NOTAS

- 01 – AS COTAS ESTAO DADAS EM OSSO
02 – CONFERIR MEDIDAS NA OBRA
03 – BONECAS NAO COTADAS TEM 10cm ACABADAS
04 – MEDIDAS E NIVEIS EM METROS
05 – MURETAS COM ACABAMENTO EM MASSA MR. CRYL COR NATURAL.
06 – BALCÕES DE ATENDIMENTO E BANCADAS EM GRANTO AMARELO ICARAI E VIDRO 4MM INCOLOR.
07 – AS PORTAS DE ABRIR EM MADEIRA SERÃO SEMI-OCAS ENCERADAS COM ACABAMENTO ACETINADO
08 – AS ESQUADRIAS EM AÇO SERÃO PINTADAS COM ESMALTE SINTÉTICO ACETINADO NA COR GRATE SOBRE WASH PRIMER OU SIMILAR.
09 – ELEVADORES PARA PNE OTIS SEM CASA DE MÁQUINAS – GEN 2 CONFORT COM ABERTURA LATERAL COM CAPACIDADE PARA 8 PESSOAS

00	JUN/2013	AS BUILT	
Revisão	Data	Descrição	Aprovação SMH
	PREFEITURA DA CIDADE DO RIO DE JANEIRO SECRETARIA MUNICIPAL DE HABITAÇÃO COORDENADORIA DE PLANEJAMENTO E PROJETOS		
Área/Projeto:	MORRO DA PROVIDÊNCIA	Disciplina:	ARQUITETURA
Título:	TELEFÉRICO - CENTRAL DO BRASIL-FACHADAS	Elaboração:	PRE-EXECUTIVO
Projeto:	Desenvolvimento	Desenho:	Escala: 1/75
Coordenação Geral:	ANTÔNIO AUGUSTO VERÍSSIMO	Supervisão:	ANDRÉA CARDOSO
		Fiscal:	BRUNO QUEIROZ
		Arquivo:	1000-00-00-000-05

05/06



00	JUN/2013	AS BUILT	
Revisão	Data	Descrição	Aprovação SMH
 PREFEITURA DA CIDADE DO RIO DE JANEIRO SECRETARIA MUNICIPAL DE HABITAÇÃO COORDENADORIA DE PLANEJAMENTO E PROJETOS			
Área/Projeto: MORRO DA PROVIDÊNCIA		Disciplina: ARQUITETURA	Programa: 
Título: TELEFÉRICO - CENTRAL DO BRASIL-FACHADAS		Fase/Projeto: PRÉ-EXECUTIVO	
Projeto: Desenvolvimento		Desenho:	Escala: 1/75
Coordenação Geral: ANTÔNIO AUGUSTO VERÍSSIMO		Supervisão: ANDRÉA CARDOSO	Fluxo: FRANC QUEIROZ
		Arquivo: MPH-AB-02-AB-016	