


 



 


 

 




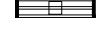

01 PLANTA BAIXA - TERREO
ESCALA 1/75

LEGENDA DE INSTALAÇÕES			
INSTALAÇÕES DE ESGOTO			
	TUBO DE Queda de Gordura		RALO SIFONADO COM TAMPA CEGA
	VENTILAÇÃO PRIMÁRIA		CAIXA DE INSPEÇÃO
	VENTILAÇÃO DE GORDURA		CAIXA SIFONADA DUPLA
	COLUNA DE VENTILAÇÃO		CAIXA SIFONADA SIMPLES
	RALO SIFONADO		CAIXA DE GORDURA SIMPLES
	RALO SECO		CAIXA DE GORDURA ESPECIAL
	RALO HEMISFÉRICO		CAIXA DE AREIA COM GRELHA
			CAIXA DE AREIA COM GRELHA

INSTALAÇÕES ELÉTRICAS			
	LUMINÁRIA COM 2 LÂMPADAS FLUORESCENTES DE 32W		PROJETO DE SOBREPOM COM FOCO ORIENTÁVEL 1x400w
	LUMINÁRIA C/ LÂMPADA FLUORESCENTE 2x32W C/ INVERSOR PARA LUZ VIGIA/ EMERGENCIA INTRAL OU SIMILAR		
	ARANDELA C/ LÂMPADA FLUORESCENTE COMPACTA DE 1x32W		
	ARANDELA LÂMPADA FLUORESCENTE COMPACTA DE 1x32W COM INVERSOR PARA LUZ VIGIA/EMERGENCIA INTRAL OU SIMILAR		
	CAIXA DE PASSAGEM 20x20cm, ONDE NÃO INDICADO		
	QUADRO DE DISTRIBUIÇÃO		
	INTERRUPTOR DE 1 SEÇÃO		
	TOMADA BAIXA h=0.30m, 100W ONDE NÃO INDICADO		
	TOMADA MÉDIA h=1.00m, 100W ONDE NÃO INDICADO		
	TOMADA ALTA h=2.00m 100W ONDE NÃO INDICADO		
	TOMADA NO PISO		

ESPECIFICAÇÃO DE MATERIAIS				
 TETO	 PAREDE	 PISO		
1- PRE-LAJE TRATADA NATURAL	1-PINTURA TIPO MR. CRYL NA COR NATURAL COM ACABAMENTO ACQUA 50%	1-PISO EM GRANITO AMARELO ICARAI TEXTURIZADO NO FORMATO 50x50 CM		
2-FORRO EM GESSO, COM PLACAS PRE-MOLDADAS DE 0,60x0,60m OU SIMILAR	2-PAREDES EM CERÂMICA DECORA 15x15 NA COR BRANCA BRILHANTE COM REJUNTE PLUS BRANCO ATÉ ALT= 1,80m PRIMEIRA APLICADA BRANCA SOBRE MASSA CORRIDA COM REJUNTE JUNTA PLUS CHAMPAGNE OU SIMILAR	2-PISO EM GRANITO AMARELO ICARAI TEXTURIZADO NO FORMATO 50x50 CM ELIANE CARO PLUS BONE 0,33x0,33x0,33 ANTIEMPIRANTE COM REJUNTE JUNTA PLUS CHAMPAGNE OU SIMILAR		
 FORRO EM GESSO H= 2,35m	3-PINTURA SOBRE MASSA ACRILICA NA COR BRANCA	3- PISO ELIANE ARISTOC STOP AMARELO NA 24x24x3 CM (PISO PROTETOR) COM REJUNTE JUNTA PLUS CHAMPAGNE OU SIMILAR		
 FILETOS E SOLEIRAS				

QUADRO DE ESQUADRIAS							
MAD.	ESPEC.	REF.	DIMENSÕES		QUANT P/ PAV.	MODELO/DESCRIÇÃO	
			FOLHA	PEITORIL			
		PM1	0,60x2,10	—	0,68x2,17	02	PORTA DE ABRIR EM MADEIRA PINTADA
ALUMINIO		JA1	0,60x0,60	1,60	0,65x0,65	02	MAXIM-AR EM ALUMINIO BRANCO
		JA2	1,15x1,20	1,10	1,20x1,25	—	2 FOLHAS EM ALUMINIO BRANCO VIDRO INCOLOR 4MM
		JB1	2,85x1,00	1,10	2,90x1,05	01	JANELA TIPO BLINDEX COM VIDRO VERDE 4MM
		JB2	2,50x2,50	0,32	2,55x2,05	02	JANELA BLINDEX COM VIDRO VERDE SEM REFL. 8MM
		PA1	0,80x2,10	—	0,92x2,26	03	PORTA EM VENEZIANA EM ALUMINIO BRANCO
		VA1	0,80x0,30	—	0,82x0,36	01	VENEZIANA FIXA EM ALUMINIO BRANCO
		PA2	1,60x2,10	—	1,68x2,16	01	PORTA EM VENEZIANA EM ALUMINIO BRANCO
		PA3	0,60x0,80	—	0,68x0,88	01	PORTA EM VENEZIANA EM ALUMINIO BRANCO
AÇO		PF1	2,50x2,50	—	2,55x2,55	02	PORTA DE AÇO DE ENROLAR NA COR GRATE
		TF1	0,90x0,90	—	—	—	TAMPA CEGA EM AÇO BRANCA
		PCF	0,90x2,10	—	0,98x2,17	01	PORTA CORTA FOGO VERMELHA

ÁREA CONSTRUÍDA TERREO = 258,06m²

NOTAS

01 - AS COTAS ESTÃO DADAS EM OSSO

02 - CONFERIR MEDIDAS NA OBRA

03 - BONECAS NÃO COTADAS TEM 10cm ACABADAS

04 - MEDIDAS E NÍVEIS EM METROS

05 - MURETAS COM ACABAMENTO EM MASSA MR. CRYL COR NATURAL.


06 - BALCÕES DE ATENDIMENTO E BANCADAS EM GRANITO AMARELO ICARAI E VIDRO 4MM INCOLOR.

07 - AS PORTAS DE ABRIR EM MADEIRA SERÃO SEMI-OCAS ENCERADAS COM ACABAMENTO ACETINADO

08 - AS ESQUADRIAS EM AÇO SERÃO PINTADAS COM ESMALTE SINTÉTICO ACETINADO NA COR GRATE SOBRE WASH PRIMER OU SIMILAR.







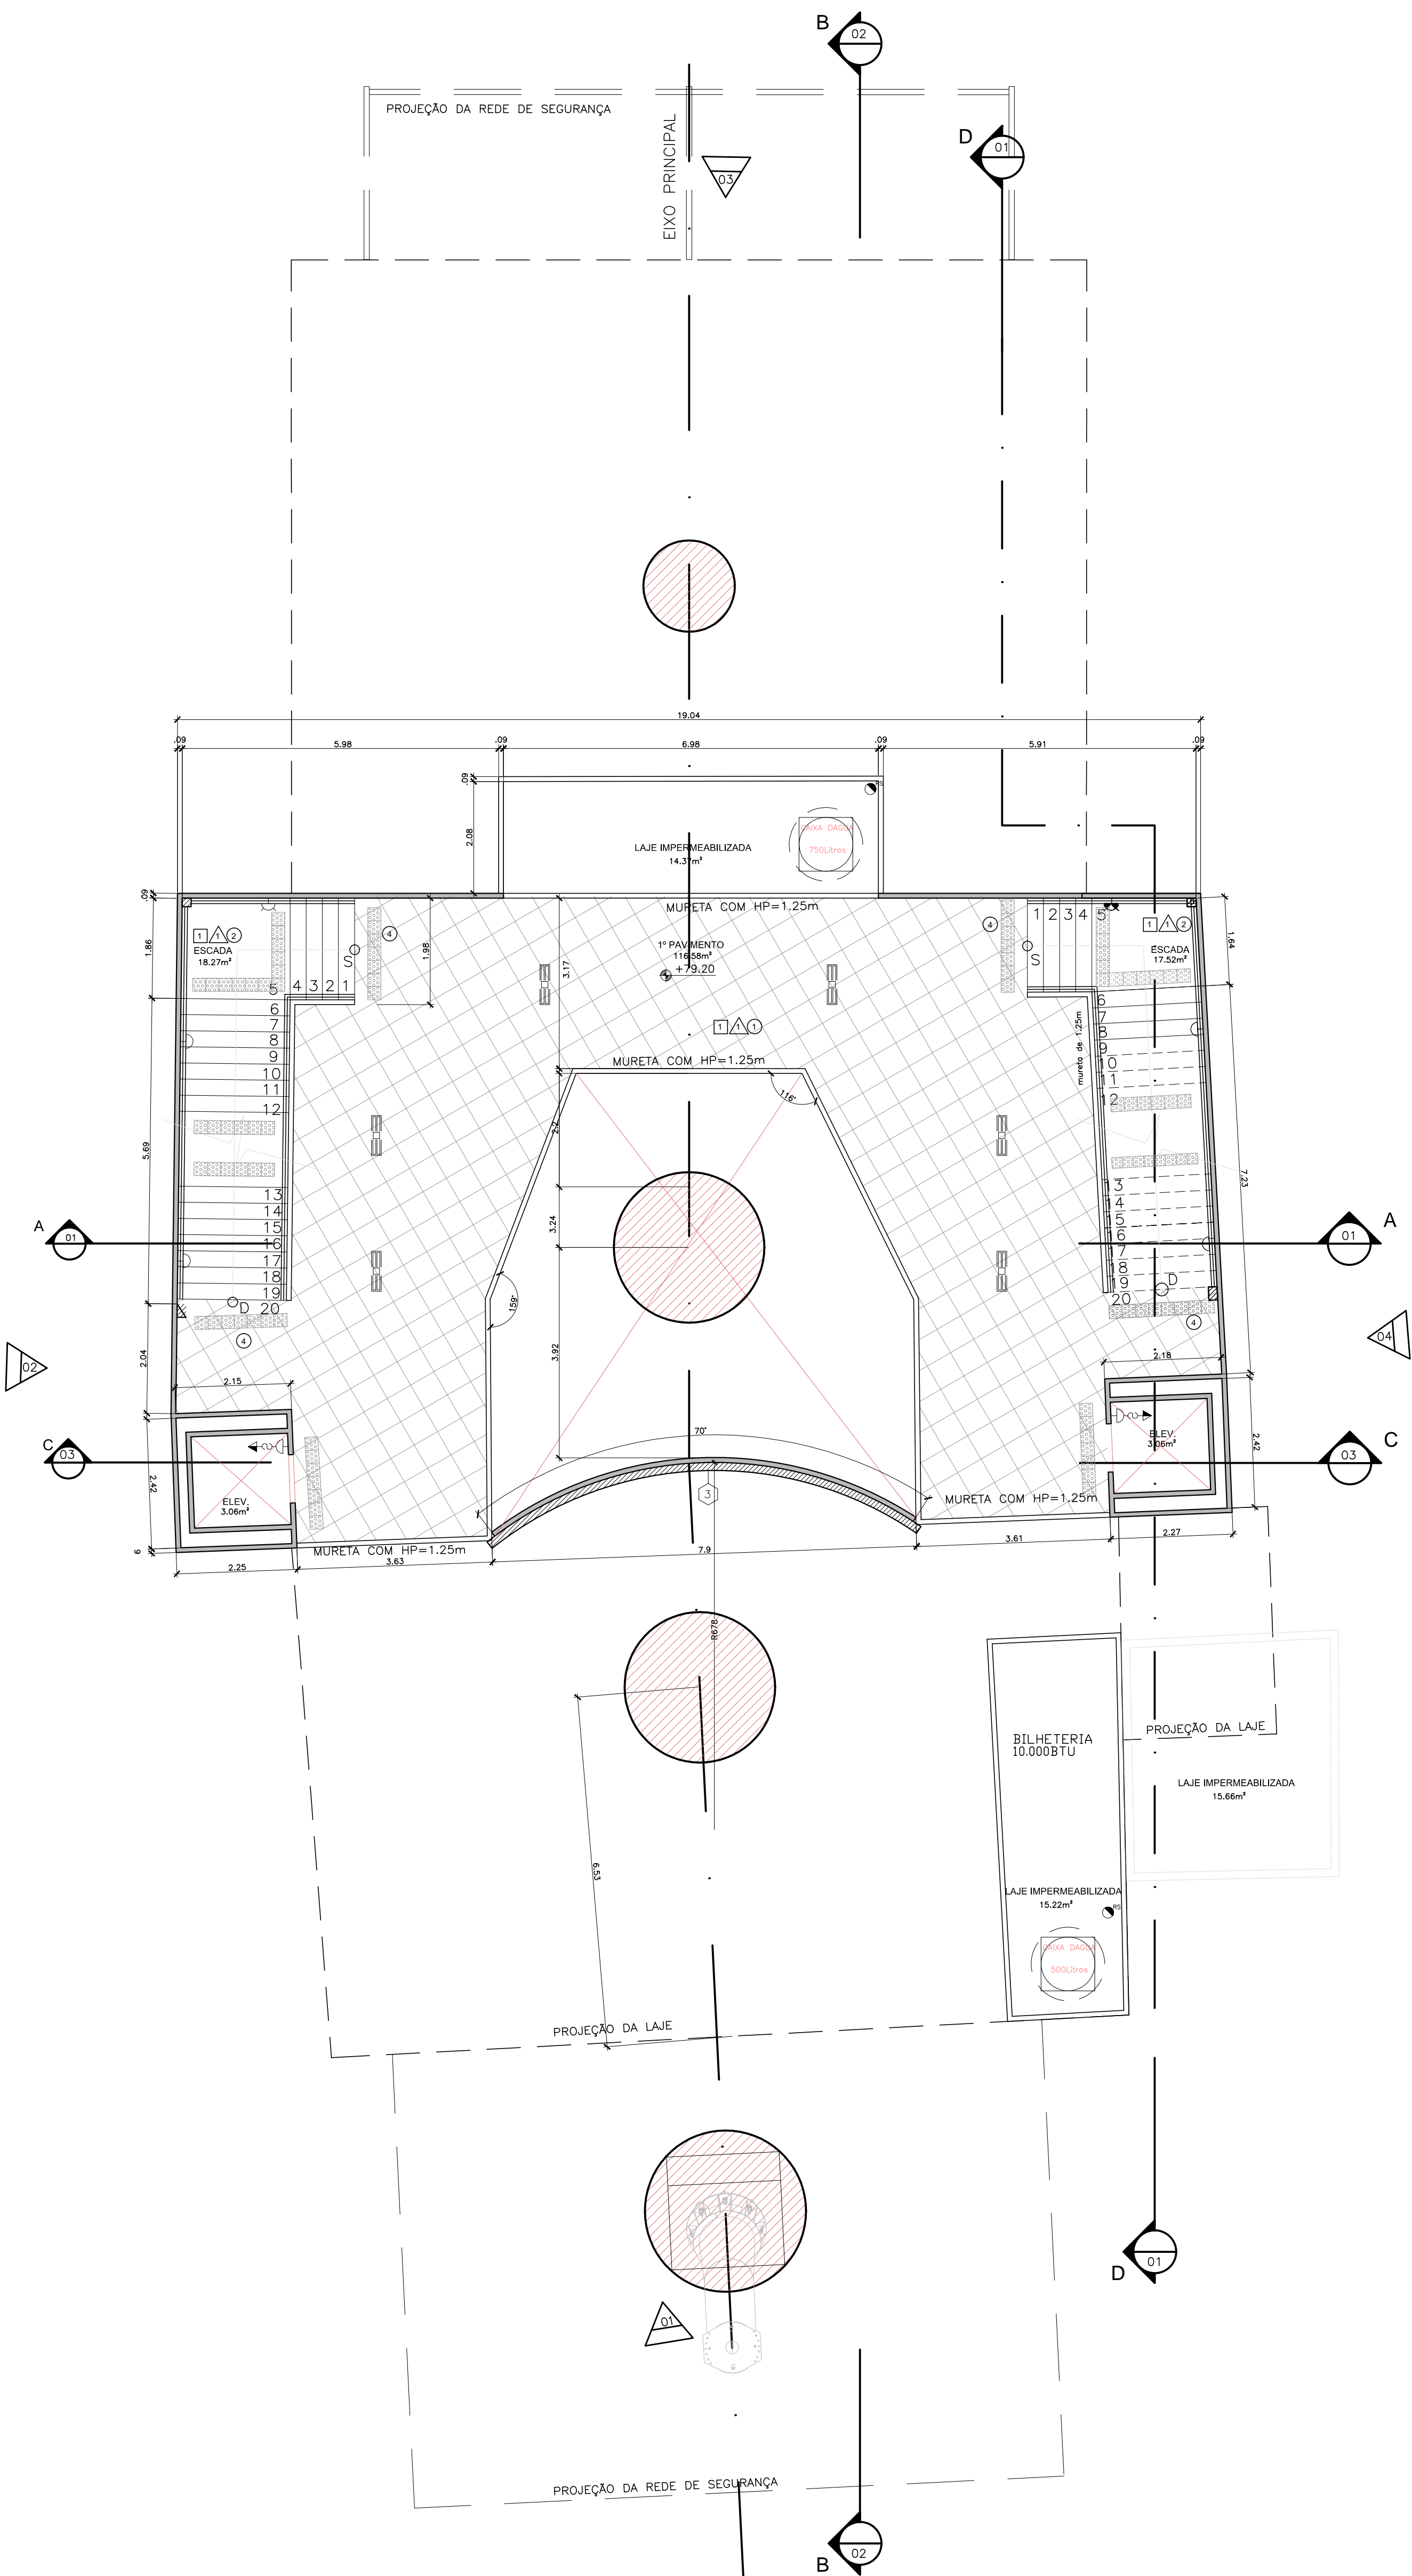




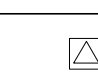
09 - ELEVADORES PARA PNE OTIS SEM CASA DE MÁQUINAS - GEN 2 CONFORT COM ABERTURA LATERAL COM CAPACIDADE PARA 8 PESSOAS

 


 
01	JUN/2013	INCLUSÃO DE NYLOR TORRE 4	
00	JUN/2013	AS BUILT	
Revisão	Data	Descrição	Aprovação SHH
PREFEITURA DA CIDADE DO RIO DE JANEIRO			
SECRETARIA MUNICIPAL DE HABITAÇÃO			
COORDENADORIA DE PLANEJAMENTO E PROJETOS			
Área/Projeto		Disciplina	Programa
MORRO DA PROVIDÊNCIA		ARQUITETURA	
TELEFÉRICO - AMÉRICO BRUM-TERREO		Elaboração	
Projeto		Executivo	
Coordenação Geral		Supervisão	
ANTÔNIO AUGUSTO VERISSIMO		ANDREA CARDOSO	
		Fiscal	
		BRUNO QUEIROZ	
		Arquiteto	
		BRUNO QUEIROZ	

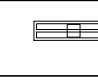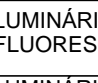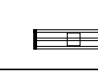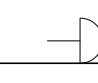

01 PLANTA BAIXA - 1º PAVIMENTO
ESCALA 1/75

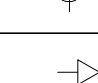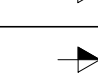LEGENDA DE INSTALAÇÕES			
INSTALAÇÕES DE ESGOTO			
	TUBO DE QUEDA DE GORDURA	RS/TC	RALO SIFONADO COM TAMPA CEGA
	VENTILAÇÃO PRIMÁRIA	CI	CAIXA DE INSPEÇÃO
	VENTILAÇÃO DE GORDURA	CSD	CAIXA SIFONADA DUPLA
	COLUNA DE VENTILAÇÃO	CSS	CAIXA SIFONADA SIMPLES
	RALO SIFONADO	CGS	CAIXA DE GORDURA SIMPLES
	RALO SECO	CGE	CAIXA DE GORDURA ESPECIAL
	RALO HEMISFÉRICO	CA	CAIXA DE AREIA COM GRELHA
		CA	CAIXA DE AREIA COM GRELHA

INSTALAÇÕES ELÉTRICAS			
	LUMINÁRIA COM 2 LÂMPADAS FLUORESCENTES DE 32W		PROJETOR DE SOBREPOR COM FOCO ORIENTÁVEL 1x400w
	LUMINÁRIA C/ LÂMPADA FLUORESCENTE 2x32W C/ INVERSOR PRA LUZ VIGIA/ EMERGENCIA INTRAL OU SIMILAR		
	ARANDELA C/ LÂMPADA FLUORESCENTE COMPACTA DE 1x32W		
	ARANDELA LÂMPADA FLUORESCENTE COMPACTA DE 1x32W COM INVERSOR PARA LUZ VIGIA/EMERGENCIA INTRAL OU SIMILAR		
	CAIXA DE PASSAGEM 20x20xcm, ONDE NÃO INDICADO		
	QUADRO DE DISTRIBUIÇÃO		
	INTERRUPTOR DE 1 SECÇÃO		
	TOMADA BAIXA h=0.30m, 100W ONDE NÃO INDICADO		
	TOMADA MÉDIA h=1.00m, 100W ONDE NÃO INDICADO		
	TOMADA ALTA h=2.00m 100W ONDE NÃO INDICADO		
	TOMADA NO PISO		



ESPECIFICAÇÃO DE MATERIAIS		
 TETO	 PAREDE	 PISO
1-PINTURA TIPO MR. CRYLL NA COR CINZA	1-PINTURA TIPO MR. CRYLL NA COR NATURAL COM ACABAMENTO ACOUA SILK	1-PISO EM GRANITO AMARELO ICARAI TEXTURIZADO NO FORMATO 50x50 CM
2-FORRO EM GESSO, COM PLACAS PRE-MOLDADAS DE 0,60x0,60m OU SIMILAR	2-PAREDES EM CERÂMICA CECORISA 15X15 NA COR BRANCA BRILHO COM REJUNTE PLUS BRANCO ATÉ ALT= 1,80M PINTURA ACRILICA BRANCA SOBRE MASSA CORRIDA OU SIMILAR	2-PISO EM GRANITO AMARELO ICARAI TEXTURIZADO 3-PISO CERÂMICO ELIANE CARDO PLUS BONE 0.33x0.335 COM REJUNTE JUNTA PLUS CHAMPAGNE OU SIMILAR
	3-PINTURA SOBRE MASSA ACRILICA NA COR BRANCA	4- PISO ELIANE ARQTEC STOP AMARELO NA 24,5x24,5 CM (PISO POROTÉRMICO) COM REJUNTE JUNTA PLUS CHAMPAGNE OU SIMILAR
 FILETES E SOLEIRAS		
1-SOLEIRA EM GRANITO LUSTRADO AMARELO ICARAI LARGURA DE 20,00 CM		
2-FILETE EM MARMORE BRANCO NACIONAL LARGURA DE 3,50 CM		
3-ELEMENTO EM PLACA CIMENTICIA A DEFINIR .		
4-SOLEIRA EM MARMORE BRANCO .		


QUADRO DE ESQUADRIAS						
ESPEC.	REF.	DIMENSÕES		QUANT P/ PAV.	MODELO/DESCRIÇÃO	
		FOLHA	PEITORIL			
MADEIRA	PM1	0.60x2.10	—	0.68x2.17	—	PORTA DE ABRIR EM MADEIRA PINTADA
	JA1	0.60x0.60	1.60	0.65x0.65	—	MAXIM—AR EM ALUMÍNIO BRANCO
ALUMÍNIO	JA2	1.15x1.20	1.10	1.20x1.25	—	2 FOLHAS EM ALUMÍNIO BRANCO VIDRO INCOLOR 4MM
	JB1	2.85x1.00	1.10	2.90x1.05	—	JANELA TIPO BLINDEX COM VIDRO VERDE 4MM.
	JB2	2.50x2.50	0.32	2.55x2.05	—	JANELA BLINDEX COM VIDRO VERDE SEMI REFL. 6MM.
	PA1	0.80x2.10	—	0.92x2.26	—	PORTA EM VENEZIANA EM ALUMÍNIO BRANCO
	VA1	0.80x0.30	—	0.82x0.36	—	VENEZIANA FIXA EM ALUMÍNIO BRANCO
	PA2	1.60x2.10	—	1.68x2.16	—	PORTA EM VENEZIANA EM ALUMÍNIO BRANCO
	PA3	0.60x0.80	—	0.68x0.88	—	PORTA EM VENEZIANA EM ALUMÍNIO BRANCO
AÇO	PF1	2.50x2.50	—	2.55x2.55	—	PORTA DE AÇO DE ENROLAR NA COR GRAFITE
	TF1	0.90x0.90	—	—	—	TAMPA CEGA EM AÇO BRANCA
	PCF	0.90x2.10	—	0.98x2.17	—	PORTA CORTA FOGO VERMELHA

ÁREA CONSTRUÍDA 1º PAVIMENTO – 224.95m2

NOTAS

- 01 – AS COTAS ESTÃO DADAS EM OSSO
- 02 – CONFERIR MEDIDAS NA OBRA
- 03 – BONECAS NÃO COTADAS TEM 10cm ACABADAS
- 04 – MEDIDAS E NÍVEIS EM METROS
- 05 – MURETAS COM ACABAMENTO EM MASSA MR. CRYLL COR NATURAL.
- 06 – BALCÕES DE ATENDIMENTO E BANCADAS EM GRANITO AMARELO ICARAI E VIDRO 4MM INCOLOR.
- 07 – AS PORTAS DE ABRIR EM MADEIRA SERÃO SEMI-OCAS ENCERADAS COM ACABAMENTO ACETINADO
- 08 – AS ESQUADRIAS EM AÇO SERÃO PINTADAS COM ESMALTE SINTÉTICO ACETINADO NA COR GRAFITE SOBRE WASH PRIMER OU SIMILAR.
- 09 – ELEVADORES PARA PNE OTIS SEM CASA DE MÁQUINAS – GEN 2 CONFORT COM ABERTURA LATERAL COM CAPACIDADE PARA 8 PESSOAS

00	30/01/12	EMIÇÃO INICIAL	
Revisão	Data	Descrição	Aprovação SMH
 PREFEITURA DA CIDADE DO RIO DE JANEIRO SECRETARIA MUNICIPAL DE HABITAÇÃO COORDENADORIA DE PLANEJAMENTO E PROJETOS			
Área/Projeto: MORRO DA PROVIDÊNCIA		Disciplina: ARQUITETURA	Programa: 
Título: TELEFÉRICO - AMÉRICO BRUM- 1º PAVIMENTO		Etapas Projeto: EXECUTIVO	
Projeto:		Desenvolvimento	Desenho:
Coordenação Geral ANTÔNIO AUGUSTO VERÍSSIMO		Supervisão ANDRÉA CARDOSO	Fiscal BRUNO QUEIROZ
			Arquivo: MPF-AB-AB-ABQ-02

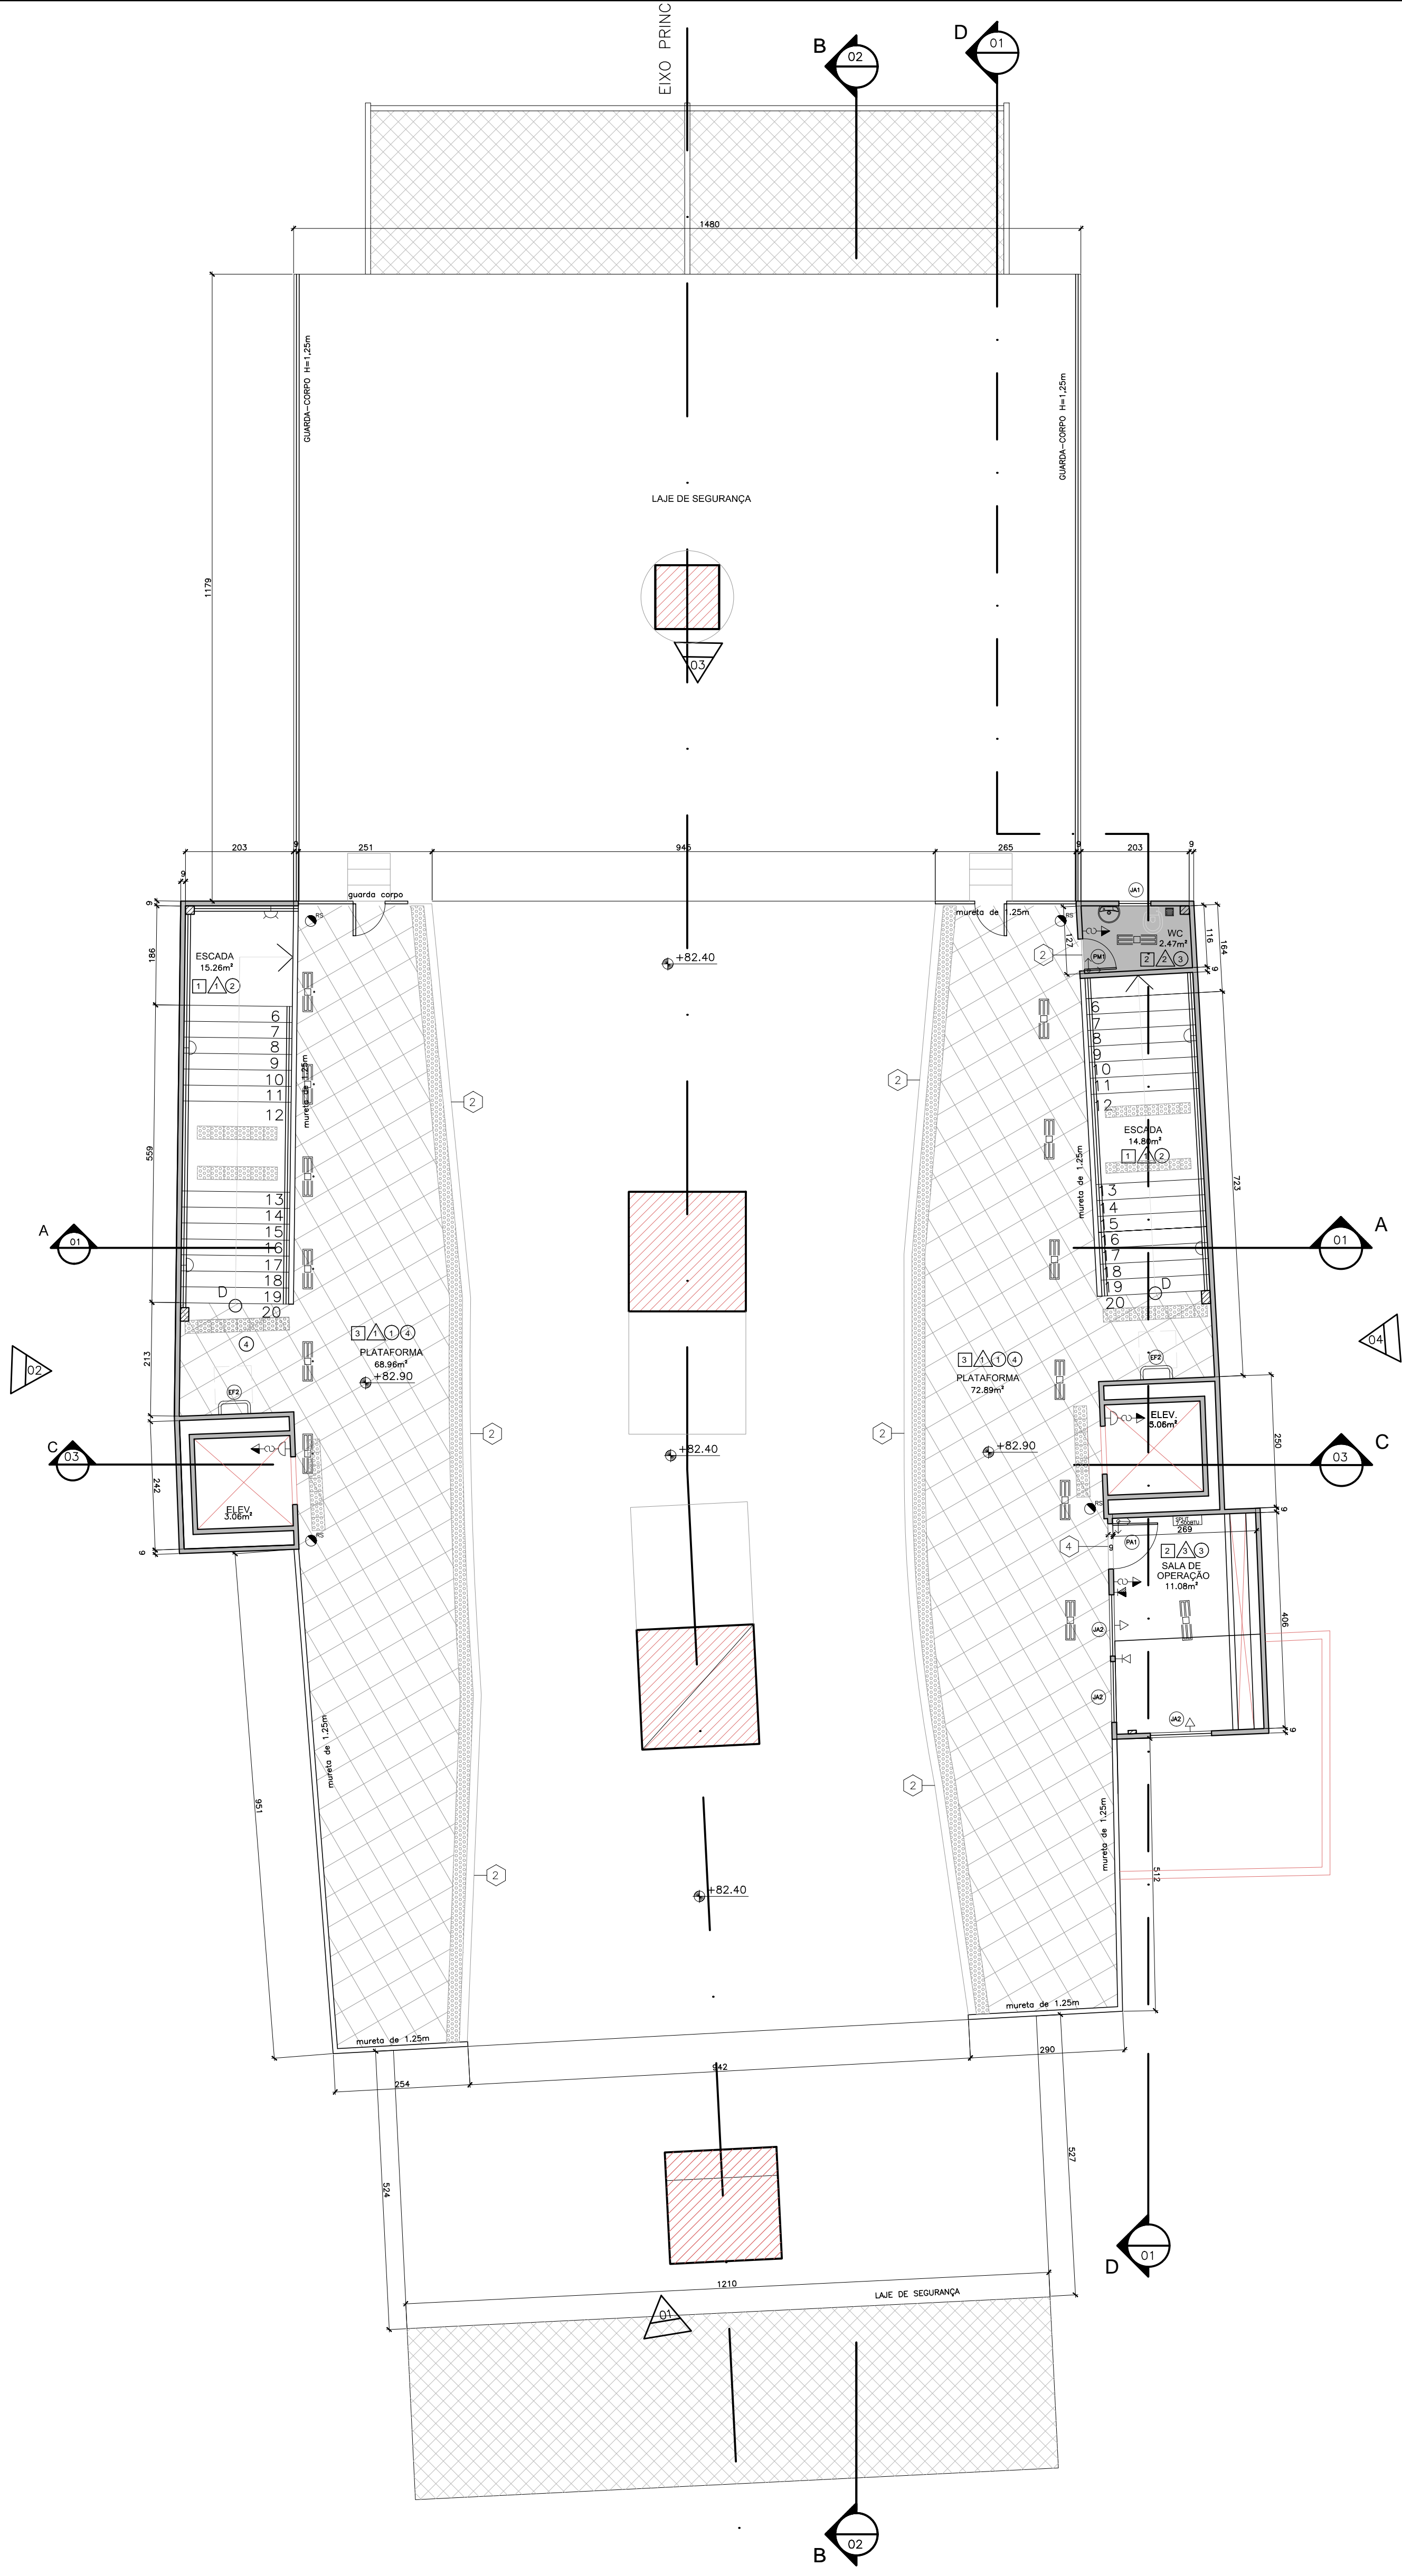

01 PLANTA BAIXA - PLATAFORMA
ESCALA 1/75

LEGENDA DE INSTALAÇÕES

INSTALAÇÕES DE ESGOTO

	TUBO DE QUEDA DE GORDURA		RALO SIFONADO COM TAMPA CEGA
	VENTILAÇÃO PRIMÁRIA		CAIXA DE INSPEÇÃO
	VENTILAÇÃO DE GORDURA		CAIXA SIFONADA DUPLA
	COLUNA DE VENTILAÇÃO		CAIXA SIFONADA SIMPLES
	RALO SIFONADO		CAIXA DE GORDURA SIMPLES
	RALO SECO		CAIXA DE GORDURA ESPECIAL
	RALO HEMISFÉRICO		CAIXA DE AREIA COM GRELHA
			CAIXA DE AREIA COM GRELHA

INSTALAÇÕES ELÉTRICAS

	LUMINÁRIA COM 2 LÂMPADAS FLUORESCENTES DE 32W		PROJETOR DE SOBREPOR COM FOCO ORIENTÁVEL 1x400w
	LUMINÁRIA C/ LÂMPADA FLUORESCENTE 2x32W C/ INVERSOR PRA LUZ VIGIA/ EMERGENCIA INTRAL OU SIMILAR		
	ARANDELA C/ LÂMPADA FLUORESCENTE COMPACTA DE 1x32W		
	ARANDELA LÂMPADA FLUORESCENTE COMPACTA DE 1x32W COM INVERSOR PARA LUZ VIGIA/EMERGENCIA INTRAL OU SIMILAR		
	CAIXA DE PASSAGEM 20x20xcm, ONDE NÃO INDICADO		
	QUADRO DE DISTRIBUIÇÃO		
	INTERRUPTOR DE 1 SECÃO		
	TOMADA BAIXA h=0.30m, 100W ONDE NÃO INDICADO		
	TOMADA MÉDIA h=1.00m, 100W ONDE NÃO INDICADO		
	TOMADA ALTA h=2.00m, 100W ONDE NÃO INDICADO		
	TOMADA NO PISO		

ESPECIFICAÇÃO DE MATERIAIS

TETO	PAREDE	PISO
1-PINTURA TIPO MR. CRYLL NA COR CINZA	1-PINTURA TIPO MR. CRYLL NA COR NATURAL COM ACABAMENTO ACOA SILK	1-PISO EM GRANITO AMARELO ICARAI TEXTURIZADO NO FORMATO 50x50 CM
2-FORRO EM GESSO, COM PLACAS PRÉ-MOLDADAS DE 0,60x0,60m OU SIMILAR	2-PAREDES EM CERÂMICA CECRISA 15X15 NA COR BRANCA BRILHO COM REJUNTE PLUS BRANCO ATÉ ALT= 1,80M PINTURA ACRILICA BRANCA SOBRE MASSA CORRIDA OU SIMILAR	2-PISO EM GRANITO AMARELO ICARAI TEXTURIZADO
3-COBERTURA EM VIDRO CEBRACE 10 MM. 200L LITE COR 120 ST PRATA (4MM) E FLOAT COR 120 ST VERDE (6MM)	3-PINTURA SOBRE MASSA ACRILICA NA COR BRANCA	3-PISO CERÂMICO ELIANE CARGO PLUS BONE 0.335x0.335 ANTIDERRAPANTE COM REJUNTE JUNTA PLUS CHAMPAGNE OU SIMILAR
		4- PISO ELIANE ARCTO STOP AMARELO NA 24,5x24,5 CM. (PISO PODOTATIL) COM REJUNTE JUNTA PLUS CHAMPAGNE OU SIMILAR

FILETES E SOLEIRAS

1-SOLEIRA EM GRANITO LUSTRADO AMARELO ICARAI LARGURA
2-FILETE EM MARMORE BRANCO NACIONAL LARGURA DE 3,50 CM
3-ELEMENTO EM PLACA CIMENTICA A DEFINIR .
4-SOLEIRA EM MARMORE BRANCO .

QUADRO DE ESQUADRIAS








ESPEC.	REF.	DIMENSÕES		DIMENSÕES OSSO	QUANT	MODELO/DESCRIÇÃO
		FOLHA	PEITORIL			
	VA1	0.80x0.30	—	0.82x0.36	—	VENEZIANA FIXA EM ALUMINIO BRANCO
	PA2	1.60x2.10	—	1.68x2.16	—	PORTA EM VENEZIANA EM ALUMINIO BRANCO
	PA3	0.60x0.80	—	0.68x0.88	—	PORTA EM VENEZIANA EM ALUMINIO BRANCO
AÇO	PF1	2.50x2.50	—	2.55x2.55	—	PORTA DE AÇO DE ENROLAR NA COR GRAFITE
	TF1	0.90x0.90	—	—	—	TAMPA CEGA EM AÇO BRANCA
	PCF	0.90x2.10	—	0.98x2.17	—	PORTA CORTA FOGO VERMELHA

ÁREA CONSTRUÍDA 2 * PAVIMENTO – 558.83m2

NOTAS

- 01 – AS COTAS ESTÃO DADAS EM OSSO
- 02 – CONFERIR MEDIDAS NA OBRA
- 03 – BONECAS NÃO COTADAS TEM 10cm ACABADAS
- 04 – MEDIDAS E NÍVEIS EM METROS
- 05 – MURETAS COM ACABAMENTO EM MASSA MR. CRYLL COR NATURAL.
- 06 – BALCÕES DE ATENDIMENTO E BANCADAS EM GRANITO AMARELO ICARAI E VIDRO 4MM INCOLOR.
- 07 – AS PORTAS DE ABRIR EM MADEIRA SERÃO SEMI-OCAS ENCERADAS COM ACABAMENTO ACETINADO
- 08 – AS ESQUADRIAS EM AÇO SERÃO PINTADAS COM ESMALTE SINTÉTICO ACETINADO NA COR GRAFITE SOBRE WASH PRIMER OU SIMILAR.
- 09 – ELEVADORES PARA PNE OTIS SEM CASA DE MÁQUINAS – GEN 2 CONFORT COM ABERTURA LATERAL COM CAPACIDADE PARA 8 PESSOAS

00	JUN/2013	AS BUILT	
Revisão	Data	Descrição	Aprovação SMH
	PREFEITURA DA CIDADE DO RIO DE JANEIRO SECRETARIA MUNICIPAL DE HABITAÇÃO COORDENADORIA DE PLANEJAMENTO E PROJETOS		
Área/Projeto: MORRO DA PROVIDÊNCIA	Disciplina: ARQUITETURA	Programa: MORAR CARIOCA	03/08
Título: TELEFÉRICO - AMÉRICO BRUM - PLATAFORMA	Etapas Projeto: EXECUTIVO	Escala: 1/75	
Projeto:	Desenvolvimento	Desenho:	
Coordenação Geral: ANTÔNIO AUGUSTO VERÍSSIMO	Supervisão: ANDRÉA CARDOSO	Fiscal: BRUNO QUEIROZ	Arquivo: MPF-AB-AB-ABQ-03

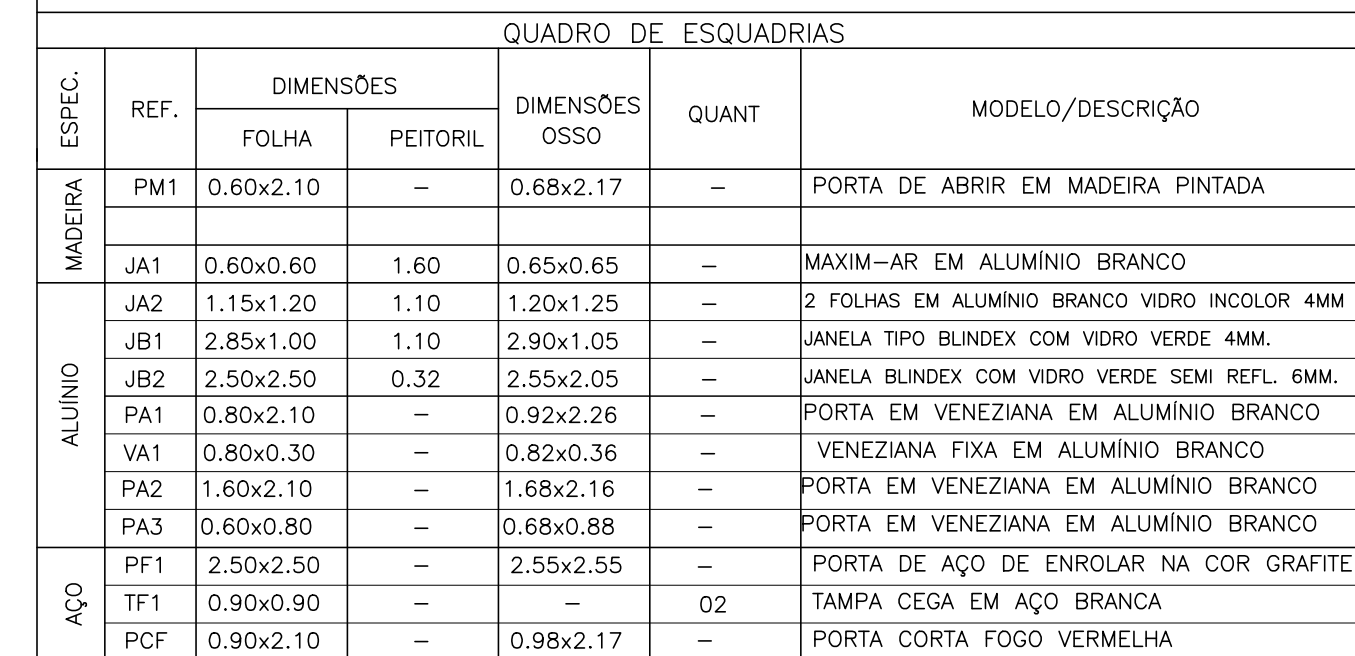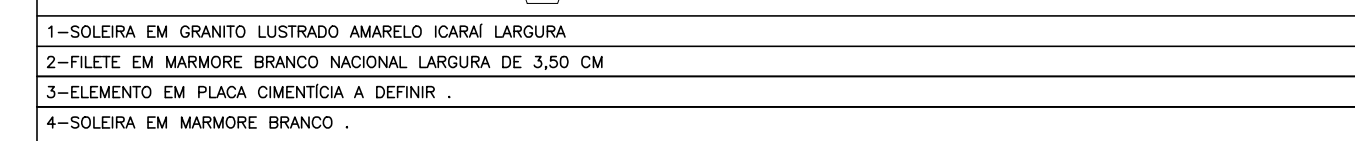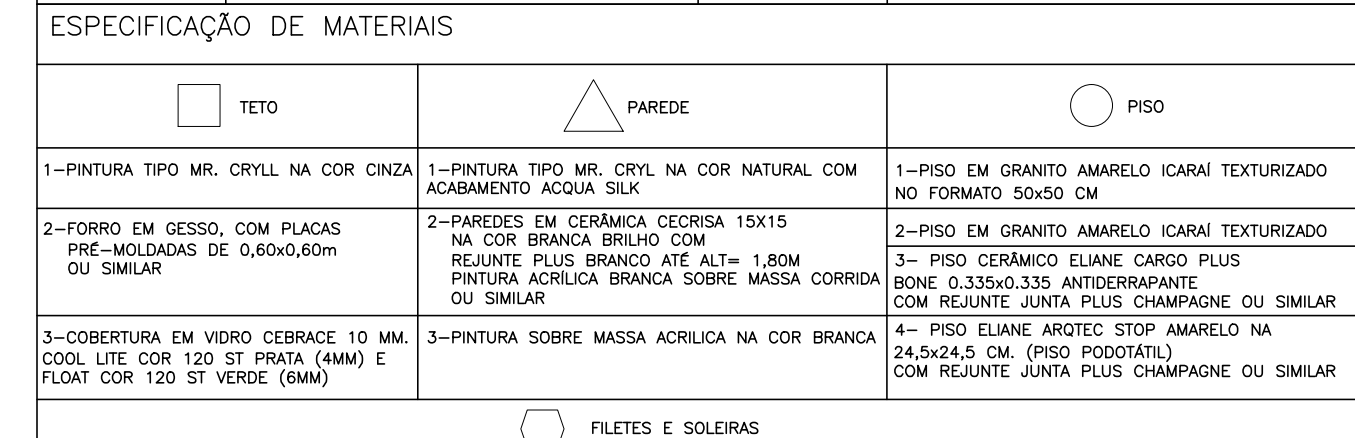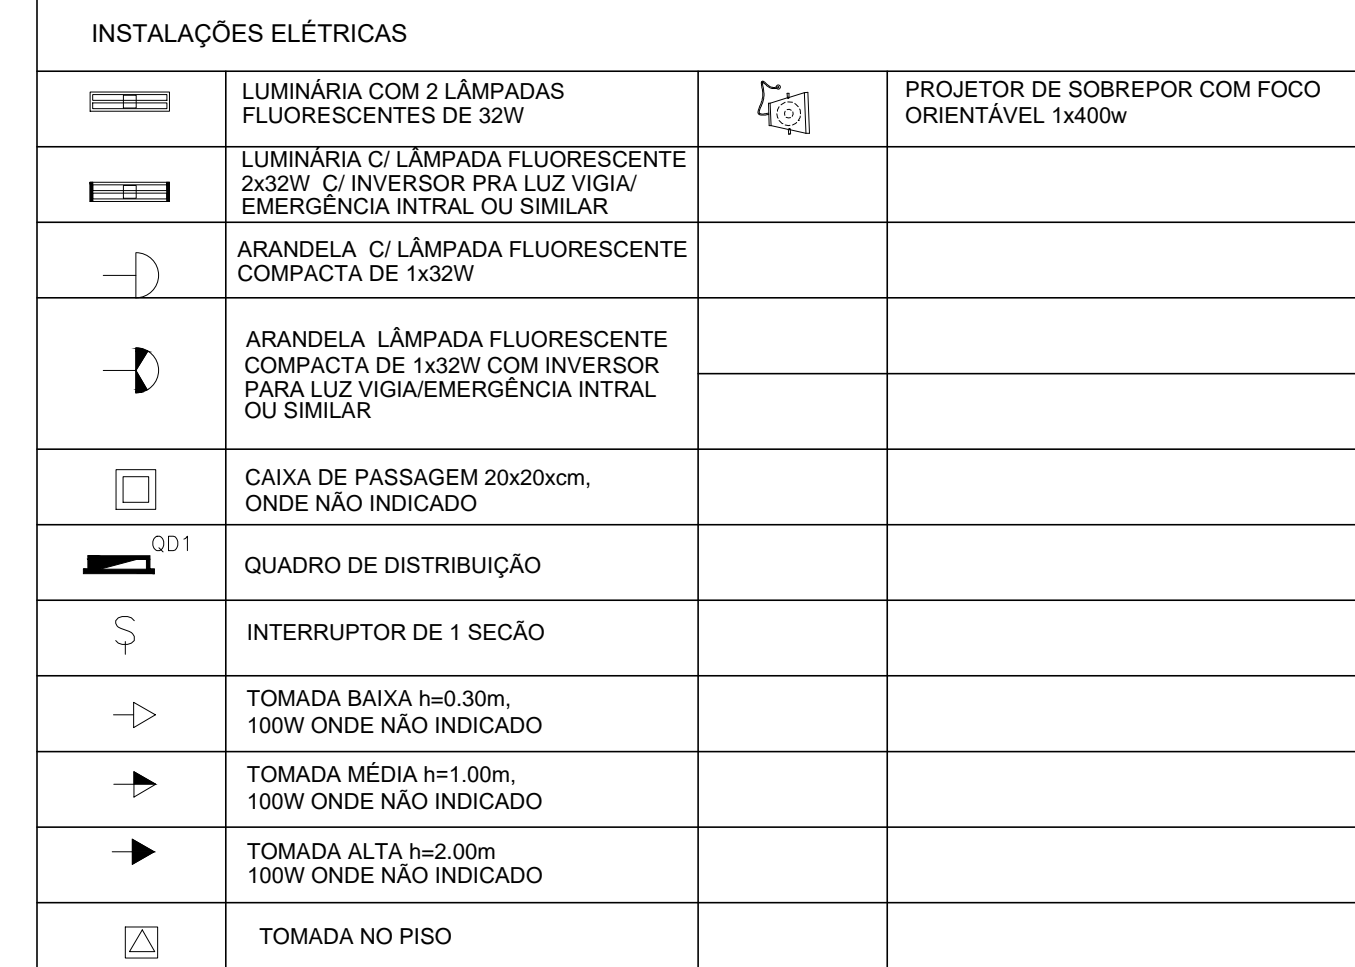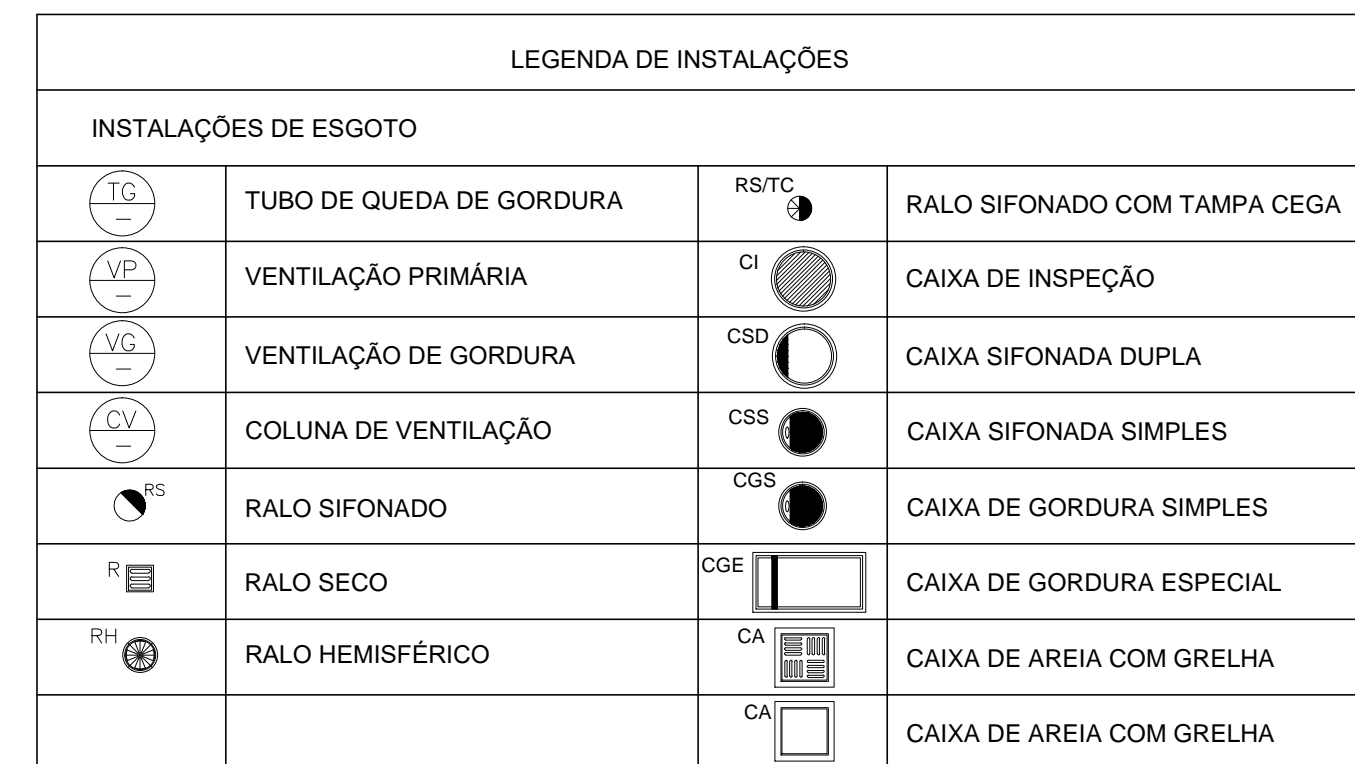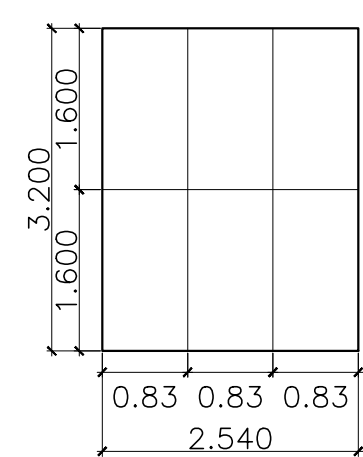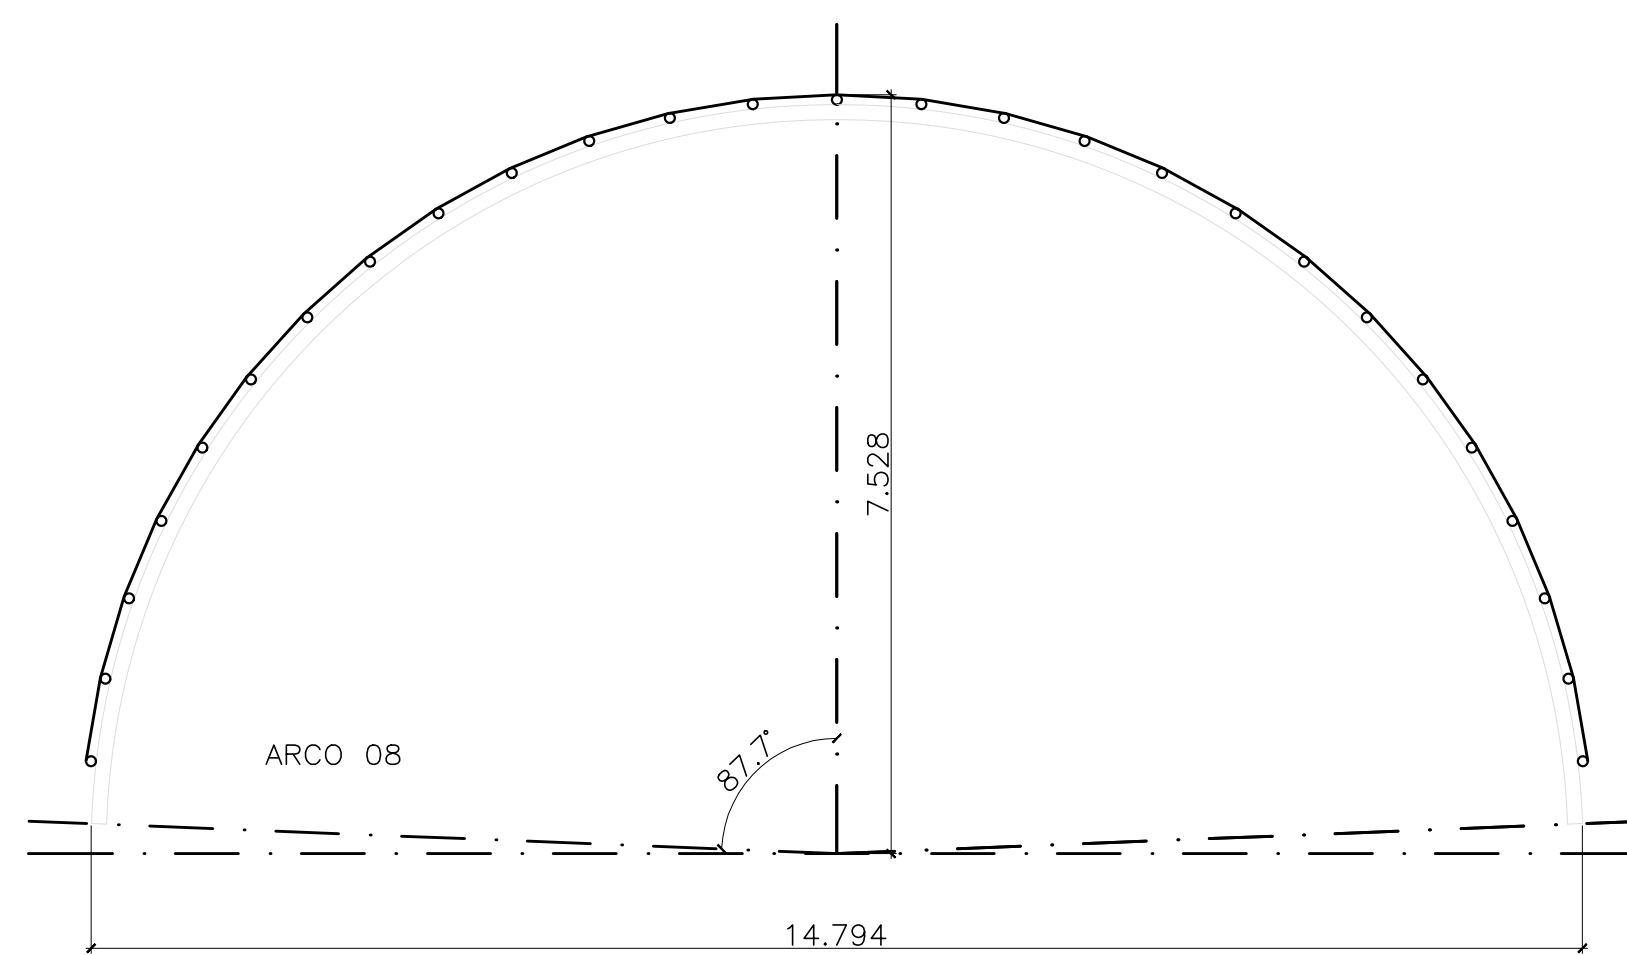

ÁREA CONSTRUÍDA COBERTURA – 652,22m2

NOTAS

01 – AS COTAS ESTÃO DADAS EM OSSO

02 – CONFERIR MEDIDAS NA OBRA

03 – BONECAS NÃO COTADAS TEM 10cm ACABADAS

04 – MEDIDAS E NÍVEIS EM METROS

05 – MURETAS COM ACABAMENTO EM MASSA MR. CRYL COR NATURAL.

06 – BALCÕES DE ATENDIMENTO E BANCADAS EM GRANITO AMARELO ICARAI E VIDRO 4MM INCOLOR.

07 – AS PORTAS DE ABRIR EM MADEIRA SERÃO SEMI-COÇAS ENCERADAS COM ACABAMENTO ACETINADO.

08 – AS ESQUADRIAS EM AÇO SERÃO PINTADAS COM ESMALTE SINTÉTICO ACETINADO NA COR GRATITE-ROSSO WASH PRIMER OU SIMILAR.

09 – ELEVADORES PARA PNE OTIS SEM CASA DE MÁQUINAS – GEN 2 CONFORT COM ABERTURA LATERAL COM CAPACIDADE PARA 8 PESSOAS



00	JUN/2013	AS BUILT	
Revisão	Data	Descrição	Aprovação SMH




		QUADRO DE ESQUADRIAS				
ESPEC.	REF.	DIMENSÕES		DIMENSÕES OSSO	QUANT	MODELO/DESCRIÇÃO
		FOLHA	PEITORIL			
MADEIRA	PM1	0.60x2.10	—	0.68x2.17	20	PORTA DE ABRIR EM MADEIRA PINTADA
ALUMINIO	JA1	0.60x0.60	1.60	0.65x0.65	01	MAXIM-AR EM ALUMINIO BRANCO
	JA2	1.15x1.20	1.10	1.20x1.25	03	2 FOLHAS EM ALUMINIO BRANCO VIDRO INCOLOR 4MM
	JB1	2.85x1.00	1.10	2.90x1.05	01	JANELA TIPO BLINDEX COM VIDRO INCOLOR 4MM.
	JB2	2.50x2.50	0.32	2.55x2.05	02	JANELA TIPO BLINDEX COM VIDRO INCOLOR 4MM.
	PA1	0.87x2.17		0.92x2.26	03	PORTA EM VENEZIANA EM ALUMINIO BRANCO
	VA1	0.80x0.30		0.82x0.36	01	VENEZIANA FIXA EM ALUMINIO BRANCO
AÇO	PF1	2.50x2.50	—	2.55x2.55	02	PORTA DE AÇO DE ENROLAR NA COR GRATIT
	TC1	0.90x0.90		—	02	TAMPA CEGA EM AÇO


NOTAS

- 01 – AS COTAS ESTÃO DADAS EM OSSO
- 02 – CONFERIR MEDIDAS NA OBRA
- 03 – BONECAS NAO COTADAS TEM 10cm ACABADAS
- 04 – MEDIDAS E NIVEIS EM METROS
- 05 – MURTEAS COM ACABAMENTO EM MASSA MR. CRYL CR NATURAL.
- 06 – BALCÕES DE ATENDIMENTO E BANCADAS EM GRANITO AMARELO ICAIRI E VIDRO 4MM INCOLOR.
- 07 – AS PORTAS DE ABRIR EM MADEIRA SERRA SEMI-COAS ENCRADADAS COM ACABAMENTO ACETINADO
- 08 – AS ESQUADRIAS EM AÇO SERÃO PINTADAS COM ESMALTE SINTÉTICO ACETINADO NA COR GRATEE SOBRE MASSA PRIMER OU SIMILAR.
- 09 – MEDIDAS PARA PNE OTIS SEM CASA DE MQUINAS – GEN 2 CONFORT COM ABERTURA LATERAL COM CAPACIDADE PARA 8 PESSOAS

00	JUN/2013	AS BUILT	
Revisão	Data	Descrição	Aprovação SMH
		PREFEITURA DA CIDADE DO RIO DE JANEIRO SECRETARIA MUNICIPAL DE HABITAÇÃO COORDENADORIA DE PLANEJAMENTO E PROJETOS	<div style="font-size: 2em; font-weight: bold;">05/08</div>
Área/Projeto: MORRO DA PROVEDIÊNCIA		Disciplina: ARQUITETURA	Programa: 
Título: TELEFÉRICO - AMÉRICO BRUM - CORTES		Etapa Projeto: PRÉ-EXECUTIVO	
Projeto:	Desenvolvimento	Desenho	Escala: 1/75

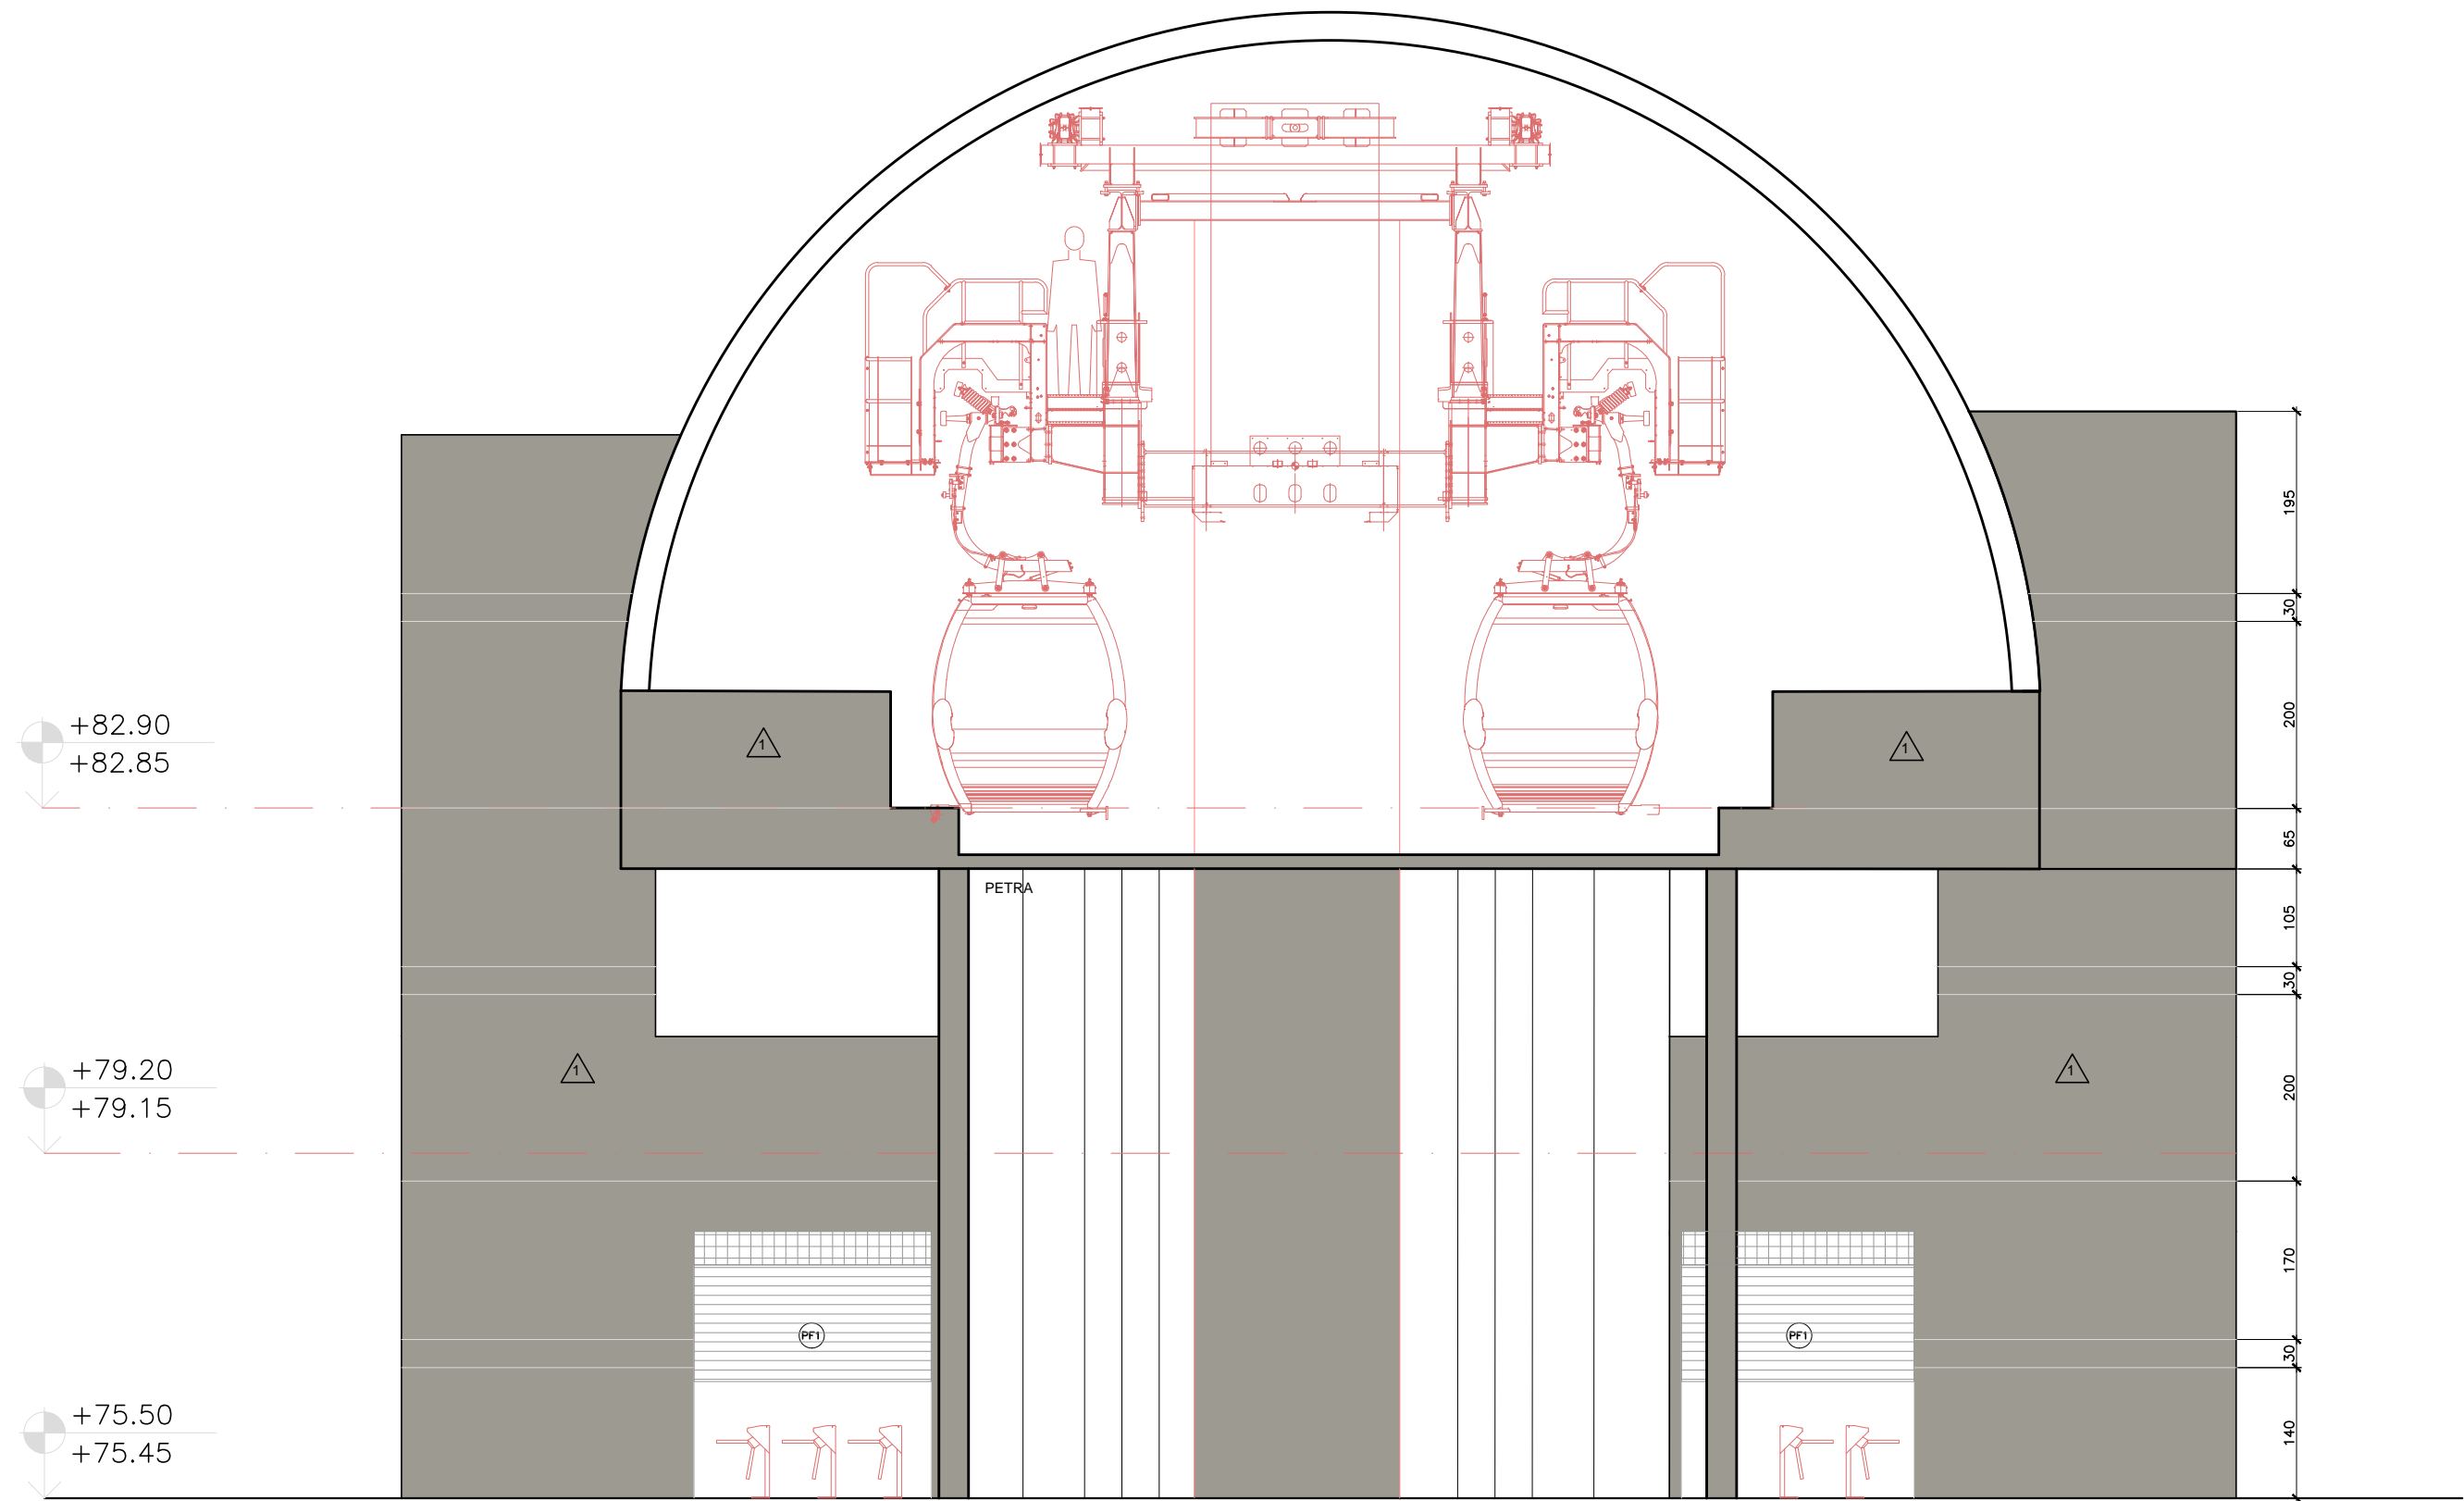

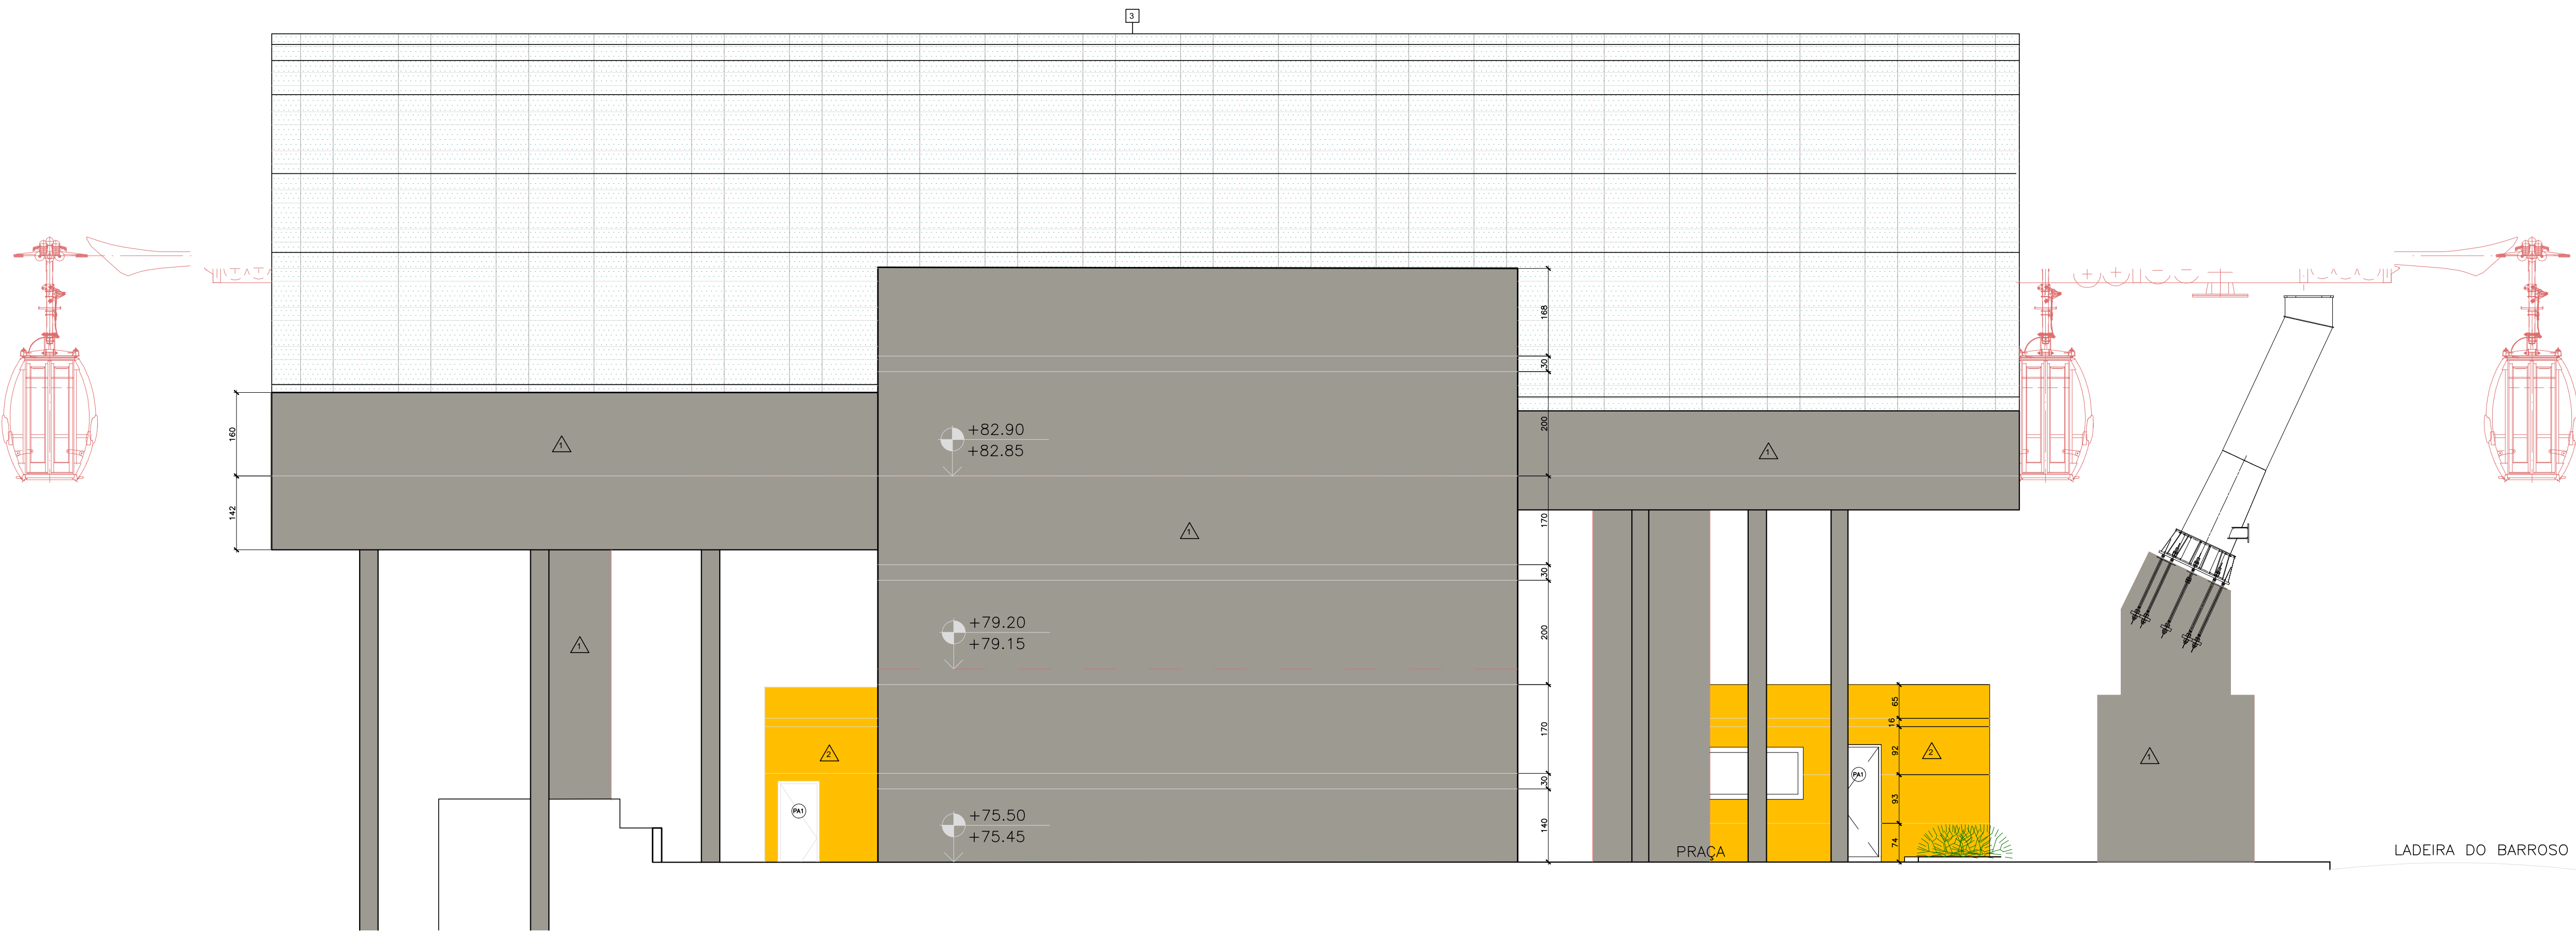

01 FACHADA LADEIRA DO BARROSO
ESCALA 1/75



02 FACHADA RUA DA GROTA
ESCALA 1/75

LEGENDA DE INSTALAÇÕES			
INSTALAÇÕES DE ESGOTO			
	TUBO DE QUEDA DE GORDURA	RS/TC	RALO SIFONADO COM TAMPA CEGA
	VENTILAÇÃO PRIMÁRIA	CI	CAIXA DE INSPEÇÃO
	VENTILAÇÃO DE GORDURA	CSD	CAIXA SIFONADA DUPLA
	COLUNA DE VENTILAÇÃO	CSS	CAIXA SIFONADA SIMPLES
	RALO SIFONADO	CGS	CAIXA DE GORDURA SIMPLES
	RALO SECO	CGE	CAIXA DE GORDURA ESPECIAL
	RALO HEMISFÉRICO	CA	CAIXA DE AREIA COM GRELHA
		CA	CAIXA DE AREIA COM GRELHA

INSTALAÇÕES ELÉTRICAS			
	LUMINÁRIA COM 2 LÂMPADAS FLUORESCENTES DE 32W		PROJETOR DE SOBREPOR COM FOCO ORIENTÁVEL 1x400w
	LUMINÁRIA C/ LÂMPADA FLUORESCENTE 2x32W C/ INVERSOR PRA LUZ VIGIA/ EMERGÊNCIA INTRAL OU SIMILAR		
	ARANDELA C/ LÂMPADA FLUORESCENTE COMPACTA DE 1x32W		
	ARANDELA LÂMPADA FLUORESCENTE COMPACTA DE 1x32W COM INVERSOR PARA LUZ VIGIA/EMERGÊNCIA INTRAL OU SIMILAR		
	CAIXA DE PASSAGEM 20x20xcm, ONDE NÃO INDICADO		
	QUADRO DE DISTRIBUIÇÃO		
	INTERRUPTOR DE 1 SECÃO		
	TOMADA BAIXA h=0.30m, 100W ONDE NÃO INDICADO		
	TOMADA MÉDIA h=1.00m, 100W ONDE NÃO INDICADO		
	TOMADA ALTA h=2.00m 100W ONDE NÃO INDICADO		
	TOMADA NO PISO		

ESPECIFICAÇÃO DE MATERIAIS			
	TETO		PAREDE
1-COBERTURA EM VIDRO CEBRACE 10 MM. COOL LITE COR 120 ST PRATA (4MM) E FLOAT COR 120 ST VERDE (6MM)		1-PINTURA TIPO MR. CRYL NA COR NATURAL COM ACABAMENTO PU ACQUA	
		2-REVESTIMENTO TIPO REYNORBOND NA COR SHELL YELLOW	

1-SOLEIRA EM GRANITO LUSTRADO AMARELO ICARAI LARGURA			
2-FILETE EM MARMORE BRANCO NACIONAL LARGURA DE 3,50 CM			
3-ELEMENTO EM PLACA CIMENTICA A DEFINIR			
4-SOLEIRA EM MARMORE BRANCO			



QUADRO DE ESQUADRIAS						
ESPEC.	REF.	DIMENSÕES		QUANT	MODELO/DESCRIÇÃO	
		FOLHA	PEITORIL			
MADEIRA	PM1	0.60x2.10	–	0.68x2.17	20	PORTA DE ABRIR EM MADEIRA PINTADA
ALUMINIO	JA1	0.60x0.60	1.60	0.65x0.65	01	MAXIM–AR EM ALUMINIO BRANCO
	JA2	1.15x1.20	1.10	1.20x1.25	03	2 FOLHAS EM ALUMINIO BRANCO VIDRO INCOLOR 4MM
	JB1	2.85x1.00	1.10	2.90x1.05	01	JANELA TIPO BLINDEX COM VIDRO INCOLOR 4MM.
	JB2	2.50x2.50	0.32	2.55x2.05	02	JANELA TIPO BLINDEX COM VIDRO INCOLOR 4MM.
	PA1	0.87x2.17		0.92x2.26	03	PORTA EM VENEZIANA EM ALUMINIO BRANCO
AÇO	VA1	0.80x0.30		0.82x0.36	01	VENEZIANA FIXA EM ALUMINIO BRANCO
	PF1	2.50x2.50	–	2.55x2.55	02	PORTA DE AÇO DE ENROLAR NA COR GRAFITE
	TC1	0.90x0.90	–	–	02	TAMPA CEGA EM AÇO

- NOTAS
- 01 - AS COTAS ESTÃO DADAS EM OSSO
 - 02 - CONFERIR MEDIDAS NA OBRA
 - 03 - BONECAS NÃO COTADAS TEM 10cm ACABADAS
 - 04 - MEDIDAS E NÍVEIS EM METROS
 - 05 - MURETAS COM ACABAMENTO EM MASSA MR. CRYL COR NATURAL.
 - 06 - BALCÕES DE ATENDIMENTO E BANCADAS EM GRANITO AMARELO ICARAI E VIDRO 4MM INCOLOR.
 - 07 - AS PORTAS DE ABRIR EM MADEIRA SERÃO SEMI-OCAS ENCERADAS COM ACABAMENTO ACETINADO
 - 08 - AS ESQUADRIAS EM AÇO SERÃO PINTADAS COM ESMALTE SINTÉTICO ACETINADO NA COR GRAFITE SOBRE WASH PRIMER OU SIMILAR.
 - 09 - ELEVADORES PARA PNE OTIS SEM CASA DE MÁQUINAS - GEN 2 CONFORT COM ABERTURA LATERAL COM CAPACIDADE PARA 8 PESSOAS
 - 10 -BITS DE FACHADA EM ALUMINIO NA COR ALUMINIO DE 2,5 CM EMBUTIDOS NA MASSA

00	JUN/2013	AS BUILT	
Revisão	Data	Descrição	Aprovação SMH
PREFEITURA DA CIDADE DO RIO DE JANEIRO SECRETARIA MUNICIPAL DE HABITAÇÃO COORDENADORIA DE PLANEJAMENTO E PROJETOS			
Área/Projeto: MORRO DA PROVIDÊNCIA		Disciplina: ARQUITETURA	Programa: MORAR CARIOCA
Título: TELEFÉRICO - AMÉRICO BRUM - FACHADAS		Etapas Projeto: PRÉ-EXECUTIVO	Escala: 1/75
Projeto: Desenvolvimento		Fiscal: BRUNO QUEIROZ	Arquivo: MPP-AB-AB-ARQ-07
Coordenação Geral: ANTÔNIO AUGUSTO VERÍSSIMO		Supervisão: ANDRÉA CARDOSO	

03 FACHADA DE FUNDOS

ESCALA 1/75

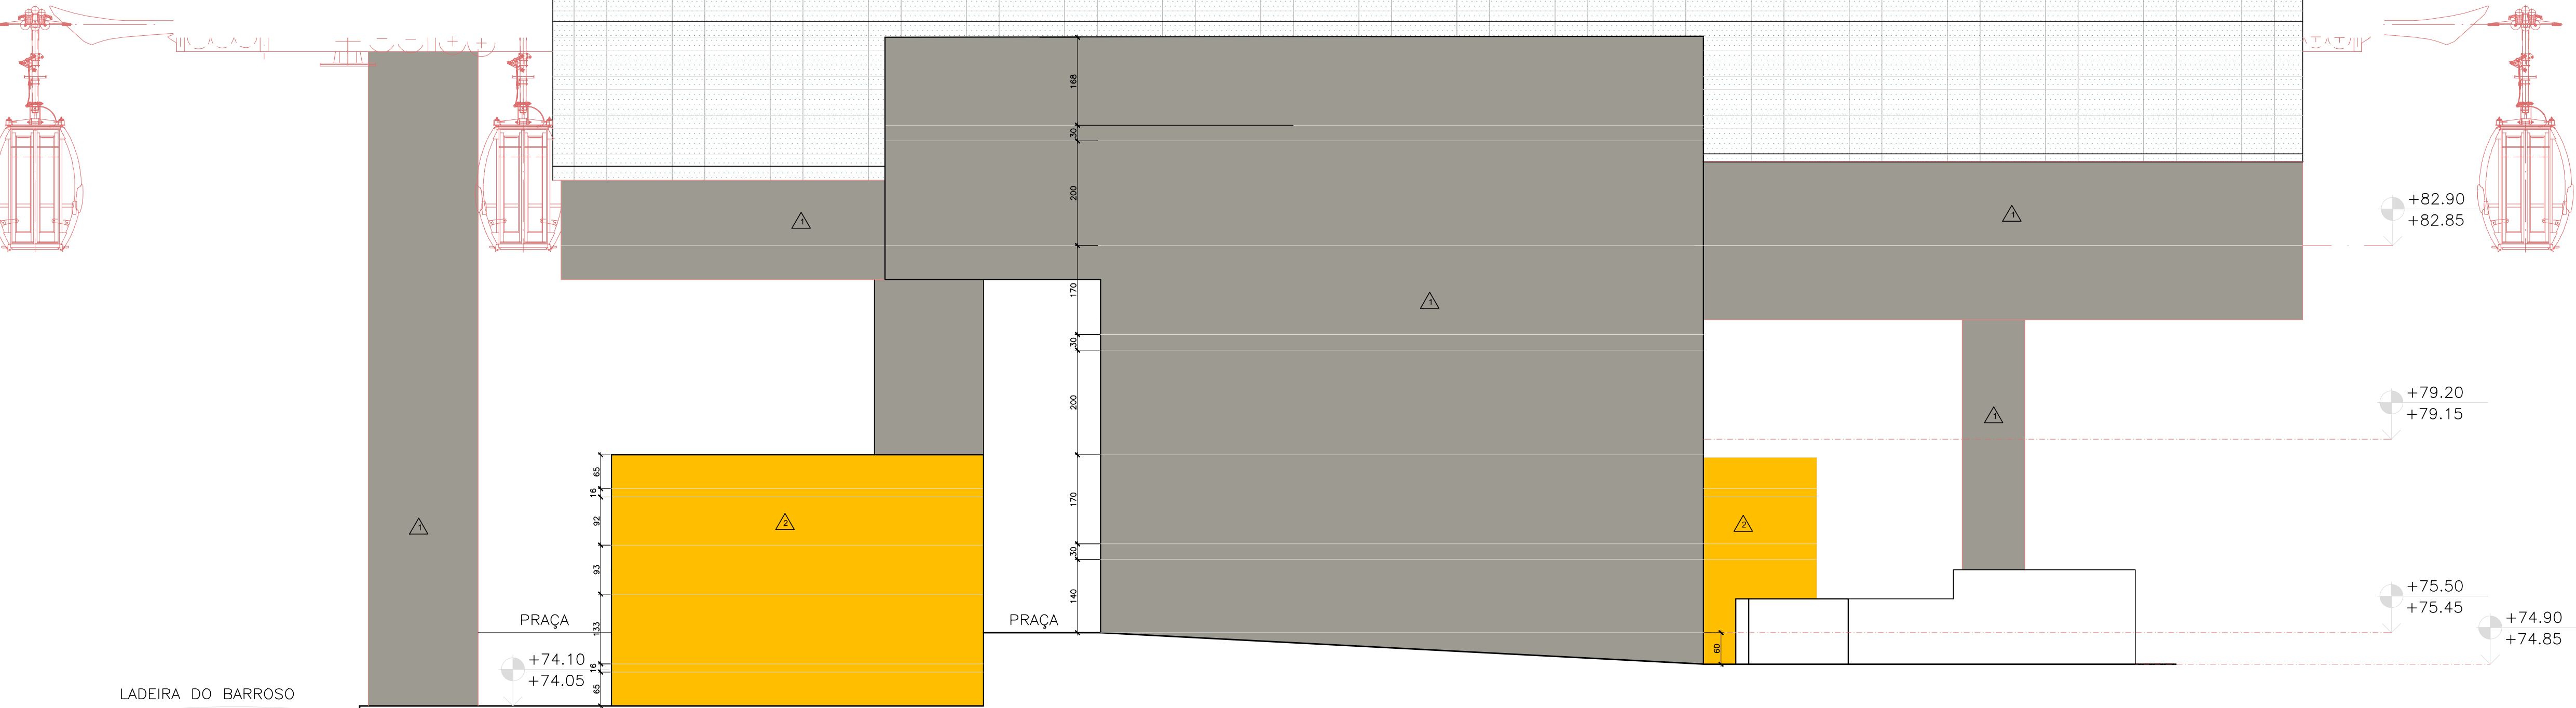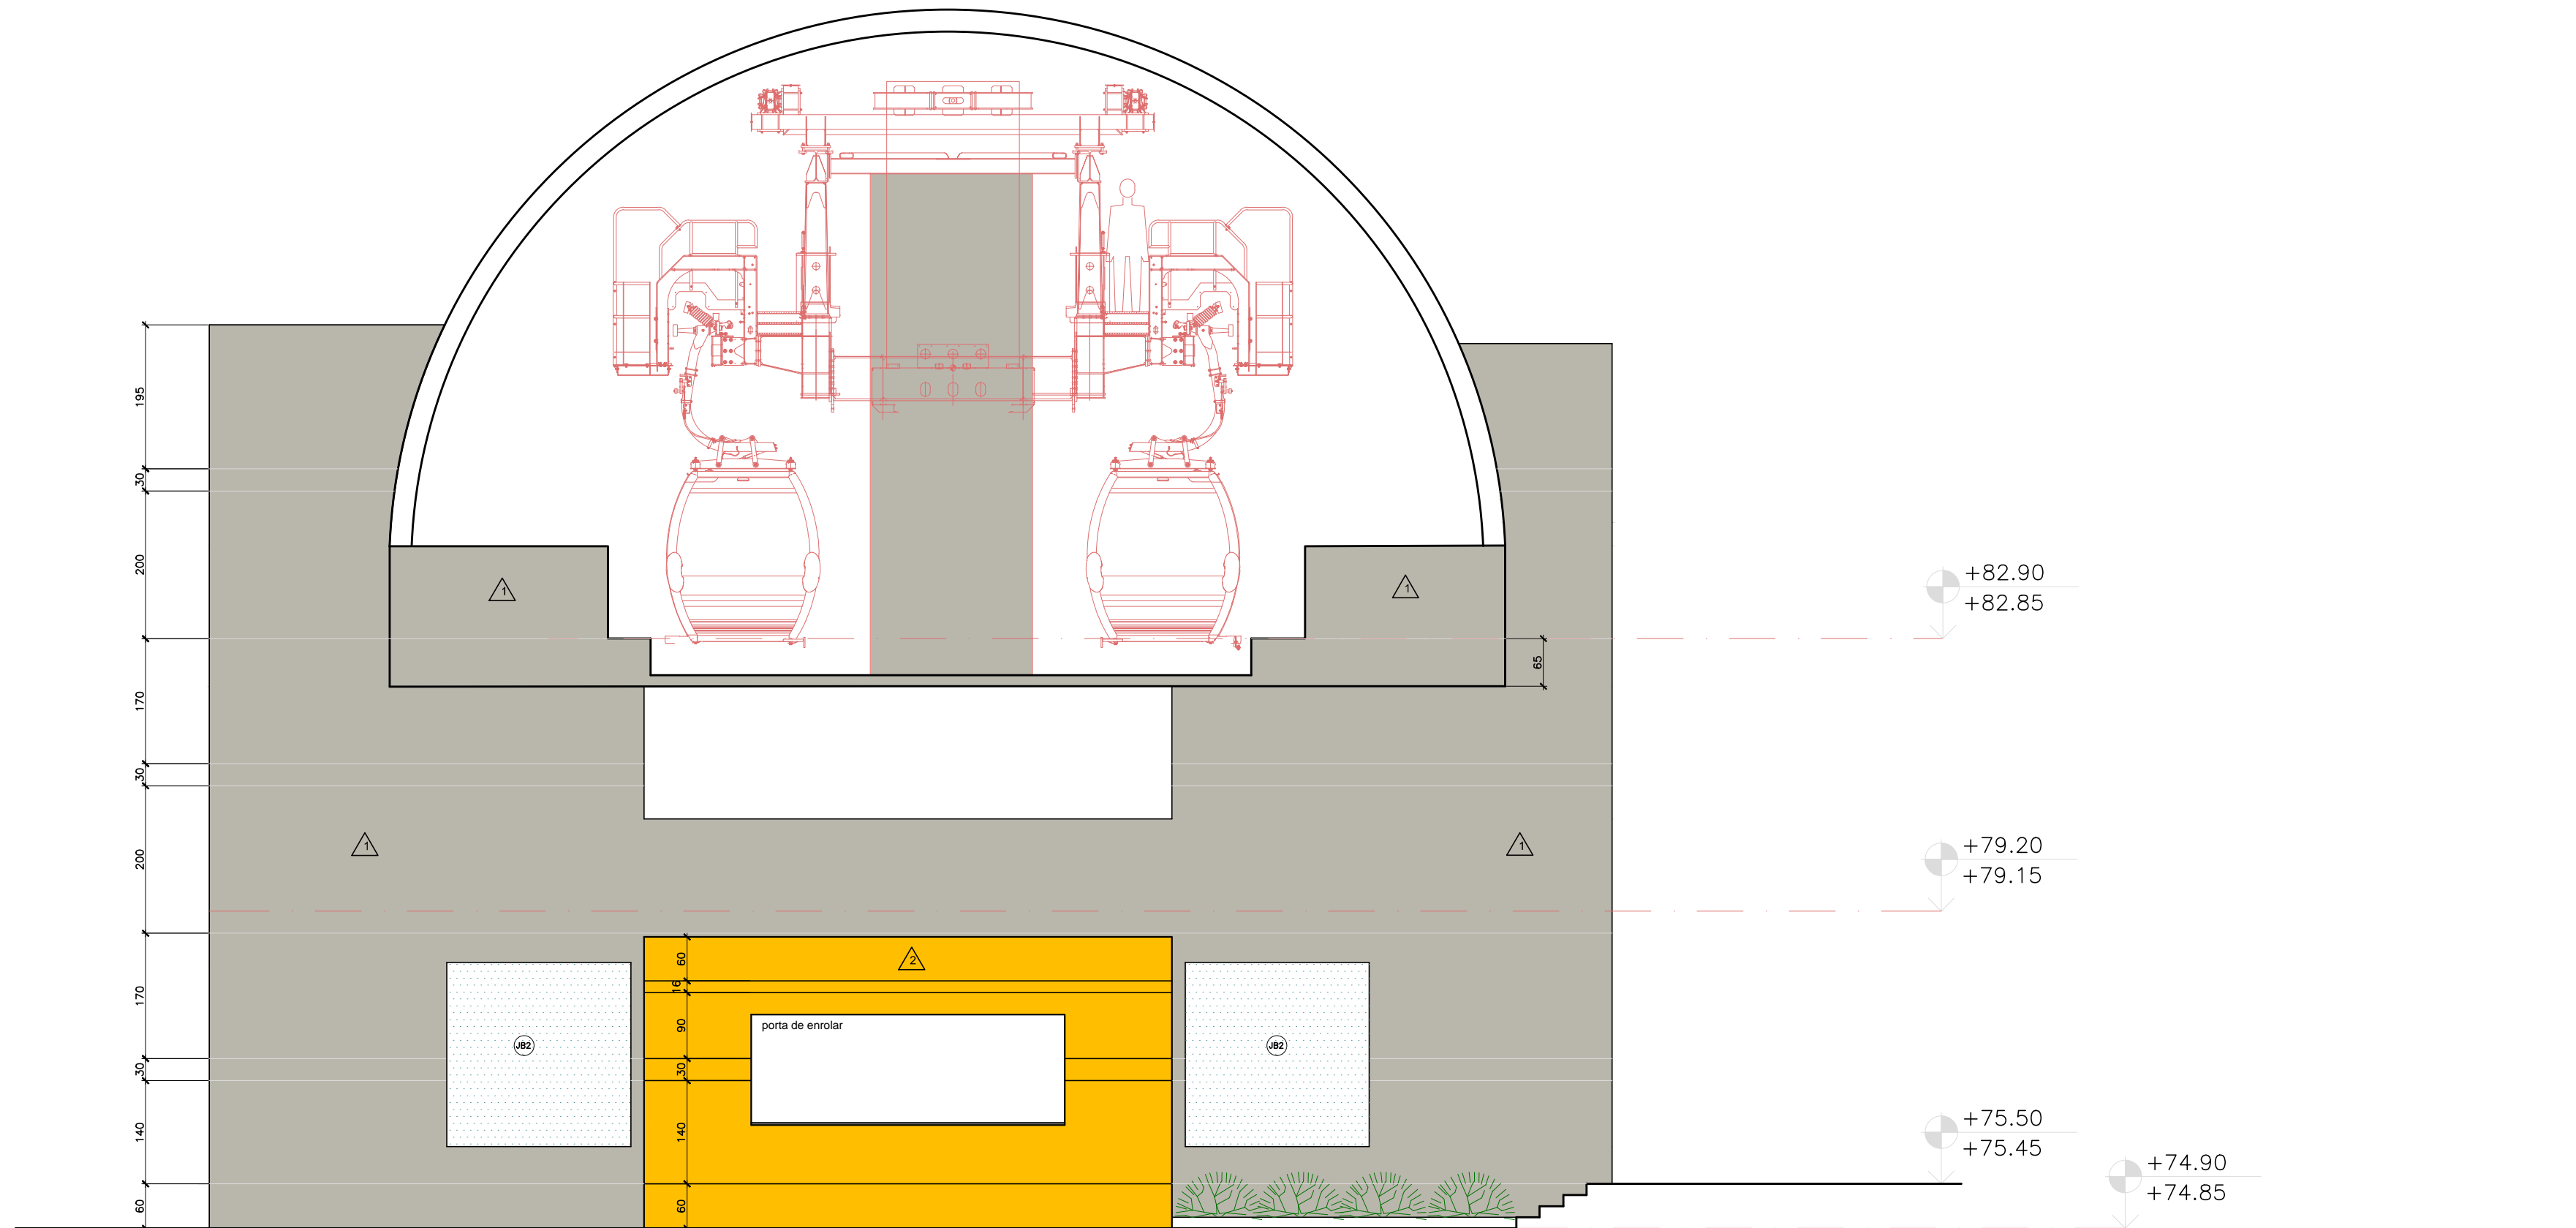



04 FACHADA LATERAL

ESCALA 1/75

LEGENDA DE INSTALAÇÕES			
INSTALAÇÕES DE ESGOTO			
	TUBO DE QUEDA DE GORDURA	RS/TC	RALO SIFONADO COM TAMPA CEGA
	VENTILAÇÃO PRIMÁRIA	CI	CAIXA DE INSPEÇÃO
	VENTILAÇÃO DE GORDURA	CSD	CAIXA SIFONADA DUPLA
	COLUNA DE VENTILAÇÃO	CSS	CAIXA SIFONADA SIMPLES
	RALO SIFONADO	CGS	CAIXA DE GORDURA SIMPLES
	RALO SECO	CGE	CAIXA DE GORDURA ESPECIAL
	RALO HEMISFÉRICO	CA	CAIXA DE AREIA COM GRELHA
		CA	CAIXA DE AREIA COM GRELHA

INSTALAÇÕES ELÉTRICAS			
	LUMINÁRIA COM 2 LÂMPADAS FLUORESCENTES DE 32W		PROJETOR DE SOBREPOR COM FOCO ORIENTÁVEL 1x400w
	LUMINÁRIA C/ LÂMPADA FLUORESCENTE 2x32W C/ INVERSOR PRA LUZ VIGIA/ EMERGÊNCIA INTRAL OU SIMILAR		
	ARANDELA C/ LÂMPADA FLUORESCENTE COMPACTA DE 1x32W		
	ARANDELA LÂMPADA FLUORESCENTE COMPACTA DE 1x32W COM INVERSOR PARA LUZ VIGIA/EMERGÊNCIA INTRAL OU SIMILAR		
	CAIXA DE PASSAGEM 20x20xcm, ONDE NÃO INDICADO		
	QUADRO DE DISTRIBUIÇÃO		
	INTERRUPTOR DE 1 SECÃO		
	TOMADA BAIXA h=0.30m, 100W ONDE NÃO INDICADO		
	TOMADA MÉDIA h=1.00m, 100W ONDE NÃO INDICADO		
	TOMADA ALTA h=2.00m 100W ONDE NÃO INDICADO		
	TOMADA NO PISO		

ESPECIFICAÇÃO DE MATERIAIS			
	TETO		PAREDE
1-COBERTURA EM VIDRO CEBRACE 10 MM. COOL LITE COR 120 ST PRATA (6MM) E LOAT COR 120 ST VERDE (6MM)		1-PINTURA TIPO MR. CRYL NA COR NATURAL COM ACABAMENTO PU ACQUA	
		2-REVESTIMENTO TIPO REYNOBOND NA COR SHELL YELLOW	

1-SOLEIRA EM GRANITO LUSTRADO AMARELO ICARAI LARGURA
2-FILETE EM MARMORE BRANCO NACIONAL LARGURA DE 3,50 CM
3-ELEMENTO EM PLACA CIMENTICIA A DEFINIR .
4-SOLEIRA EM MARMORE BRANCO .

QUADRO DE ESQUADRIAS						
ESPEC.	REF.	DIMENSÕES		DIMENSÕES OSSO	QUANT	MODELO/DESCRIÇÃO
		FOLHA	PEITORIL			
MADEIRA	PM1	0.60x2.10	—	0.68x2.17	20	PORTA DE ABRIR EM MADEIRA PINTADA
ALUMINIO	JA1	0.60x0.60	1.60	0.65x0.65	01	MAXIM-AR EM ALUMÍNIO BRANCO
	JA2	1.15x1.20	1.10	1.20x1.25	03	2 FOLHAS EM ALUMÍNIO BRANCO VIDRO INCOLOR 4MM
	JB1	2.85x1.00	1.10	2.90x1.05	01	JANELA TIPO BLINDEX COM VIDRO INCOLOR 4MM.
	JB2	2.50x2.50	0.32	2.55x2.05	02	JANELA TIPO BLINDEX COM VIDRO INCOLOR 4MM.
	PA1	0.87x2.17		0.92x2.26	03	PORTA EM VENEZIANA EM ALUMÍNIO BRANCO
AÇO	VA1	0.80x0.30		0.82x0.36	01	VENEZIANA FIXA EM ALUMÍNIO BRANCO
	PF1	2.50x2.50	—	2.55x2.55	02	PORTA DE AÇO DE ENROLAR NA COR GRAFITE
	TC1	0.90x0.90	—	—	02	TAMPA CEGA EM AÇO

NOTAS

01 - AS COTAS ESTÃO DADAS EM OSSO

02 - CONFERIR MEDIDAS NA OBRA

03 - BONECAS NÃO COTADAS TEM 10cm ACABADAS

04 - MEDIDAS E NÍVEIS EM METROS

05 - MURETAS COM ACABAMENTO EM MASSA MR. CRYL COR NATURAL.

06 - BALCÕES DE ATENDIMENTO E BANCADAS EM GRANITO AMARELO ICARAI E VIDRO 4MM INCOLOR.

07 - AS PORTAS DE ABRIR EM MADEIRA SERÃO SEMI-OCAS ENCERADAS COM ACABAMENTO ACETINADO


08 - AS ESQUADRIAS EM AÇO SERÃO PINTADAS COM ESMALTE SINTÉTICO ACETINADO NA COR GRAFITE SOBRE WASH PRIMER OU SIMILAR.

09 - ELEVADORES PARA PNE OTIS SEM CASA DE MÁQUINAS - GEN 2 CONFORT COM ABERTURA LATERAL COM CAPACIDADE PARA 8 PESSOAS


10 -BITS DE FACHADA EM ALUMINIO NA COR ALUMINIO DE 2,5 CM EMBUTIDOS NA MASSA

00				
Revisão	Data	Descrição		Aprovação SMH

	PREFEITURA DA CIDADE DO RIO DE JANEIRO SECRETARIA MUNICIPAL DE HABITAÇÃO COORDENADORIA DE PLANEJAMENTO E PROJETOS			07/08
Área/Projeto:	MORRO DA PROVIDÊNCIA			Disciplina:
Título:	TELEFÉRICO - AMÉRICO BRUM - FACHADAS			ARQUITETURA
Projeto:	Desenvolvimento			Etapa Projeto:
				PRÉ-EXECUTIVO
Coordenação Geral	Supervisão			Escala:
ANTÔNIO AUGUSTO VERÍSSIMO	ANDREA CARDOSO			1/75
	Fiscal			Arquivo:
	BRUNO QUEIROZ			AS BUILT: MPFVXZ0708-AB

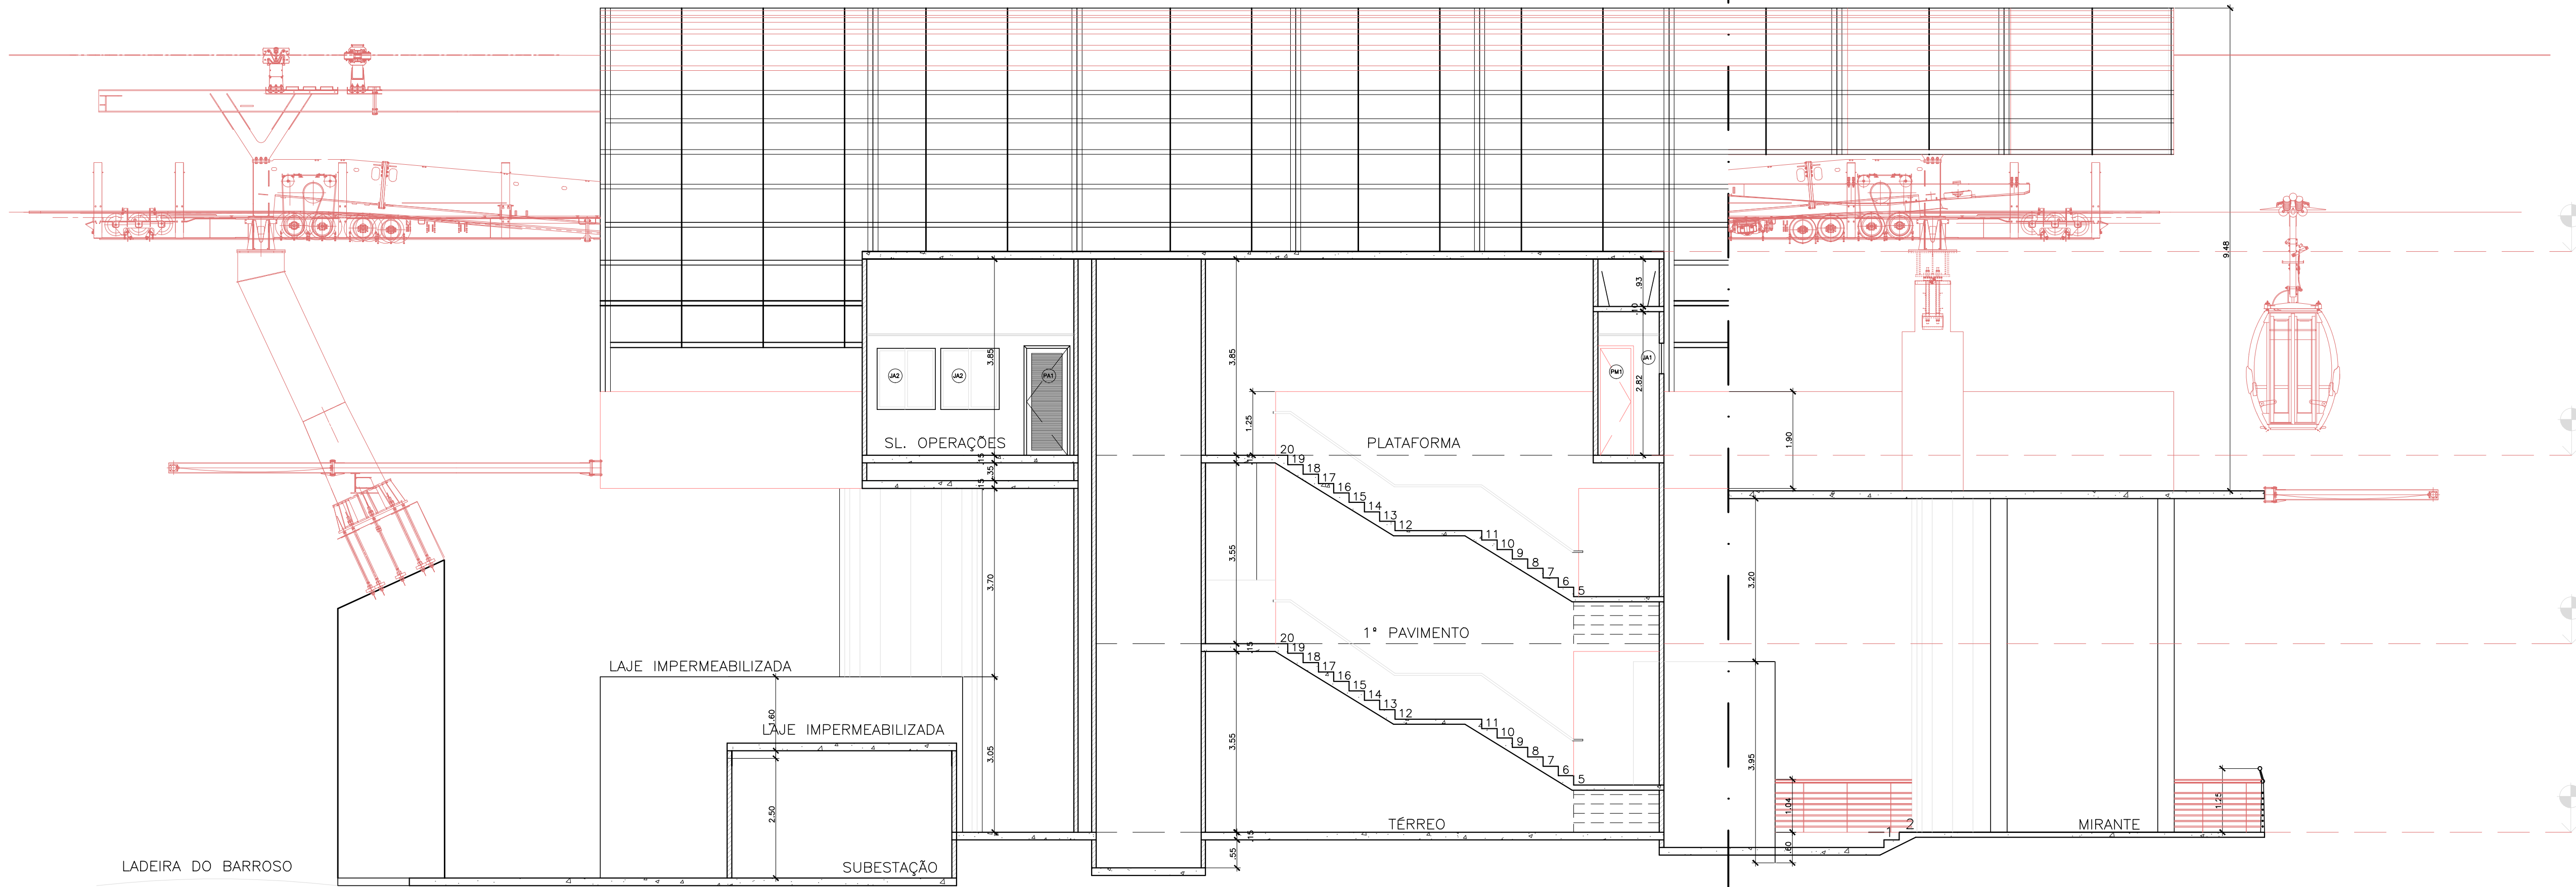

01 CORTE D-D
ESCALA 1/75

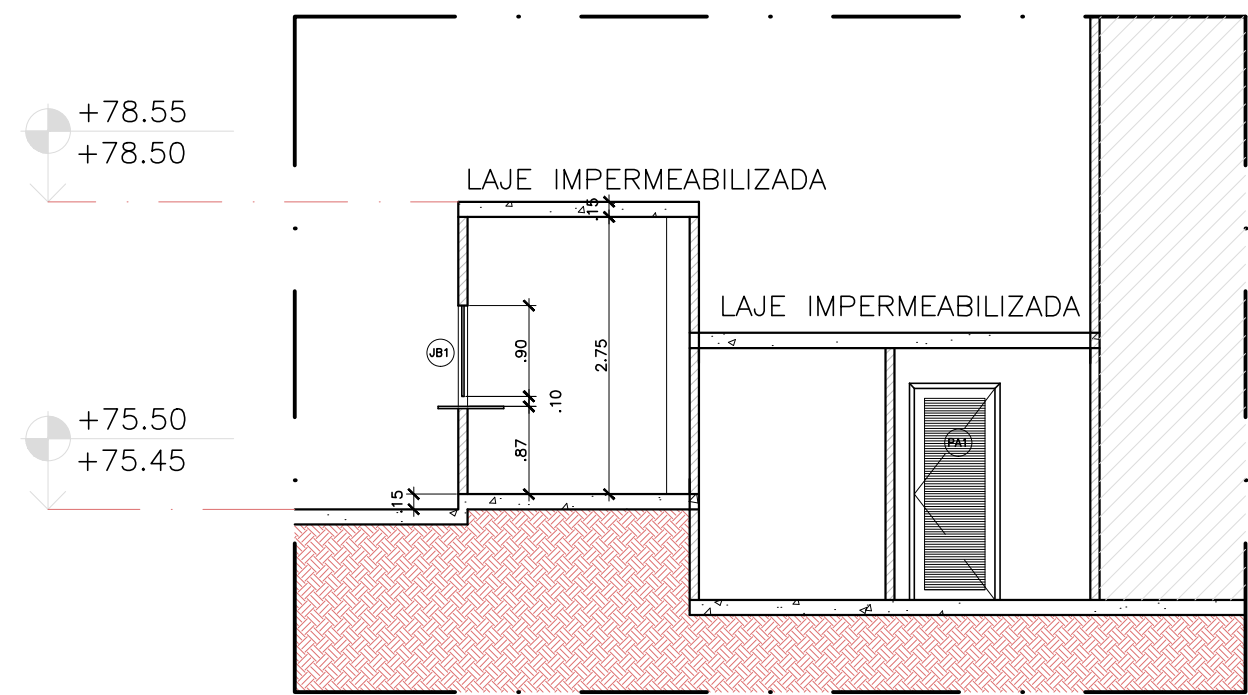

02 CORTE E-E
ESCALA 1/75

LEGENDA DE INSTALAÇÕES

INSTALAÇÕES DE ESGOTO

	TUBO DE QUEDA DE GORDURA		RALO SIFONADO COM TAMPA CEGA
	VENTILAÇÃO PRIMÁRIA		CAIXA DE INSPEÇÃO
	VENTILAÇÃO DE GORDURA		CAIXA SIFONADA DUPLA
	COLUNA DE VENTILAÇÃO		CAIXA SIFONADA SIMPLES
	RALO SIFONADO		CAIXA DE GORDURA SIMPLES
	RALO SECO		CAIXA DE GORDURA ESPECIAL
	RALO HEMISFÉRICO		CAIXA DE AREIA COM GRELHA
			CAIXA DE AREIA COM GRELHA

INSTALAÇÕES ELÉTRICAS

I	I		

ESPECIFICAÇÃO DE MATERIAIS

FILETES E SOLEIRAS

QUADRO DE ESQUADRIAS

ESPEC.	REF.	DIMENSÕES		DIMENSÕES OSSO	QUANT	MODELO/DESCRIÇÃO
		FOLHA	PEITORIL			
MADEIRA	PM1	0.60x2.10	—	0.68x2.17	20	PORTA DE ABRIR EM MADEIRA PINTADA
ALUMINIO	JA1	0.60x0.60	1.60	0.65x0.65	01	MAXIM—AR EM ALUMINIO BRANCO
	JA2	1.15x1.20	0.90	1.20x1.25	03	2 FOLHAS EM ALUMINIO BRANCO VIDRO INCOLOR 4MM
	JB1	2.85x1.00	1.10	2.90x1.05	01	JANELA TIPO BLINDEX COM VIDRO INCOLOR 4MM.
	JB2	2.50x2.50	0.32	2.55x2.05	02	JANELA TIPO BLINDEX COM VIDRO INCOLOR 4MM.
	PA1	0.87x2.17		0.92x2.26	03	PORTA EM VENEZIANA EM ALUMINIO BRANCO
	VA1	0.80x0.30		0.82x0.36	01	VENEZIANA FIXA EM ALUMINIO BRANCO
AÇO	PF1	2.50x2.50	—	2.55x2.55	02	PORTA DE AÇO DE ENROLAR NA COR GRATE
	TC1	0.90x0.90	—	—	02	TAMPA CEGA EM AÇO

NOTAS

- 01 — AS COTAS ESTAO DADAS EM OSSO
- 02 — CONFERIR MEDIDAS NA OBRA
- 03 — BONECAS NAO COTADAS TEM 10cm ACABADAS
- 04 — MEDIDAS E NIVEIS EM METROS
- 05 — MURETAS COM ACABAMENTO EM MASSA MR. CRYL COR NATURAL.
- 06 — BALCÕES DE ATENDIMENTO E BANCADAS EM GRANITO AMARELO ICARAI E VIDRO 4MM INCOLOR.
- 07 — AS PORTAS DE ABRIR EM MADEIRA SERAO SEMI—OCAS ENCERADAS COM ACABAMENTO ACETINADO
- 08 — AS ESQUADRIAS EM AÇO SERAO PINTADAS COM ESMALTE SINTETICO ACETINADO NA COR GRATE, SOBRE WASH PRIMER OU SIMILAR.
- 09 — ELEVADORES PARA PNE OTIS SEM CASA DE MAQUINAS — GEN 2 CONFORT COM ABERTURA LATERAL COM CAPACIDADE PARA 8 PESSOAS

00	JUN/2013	AS BUILT	
Revisão	Data	Descrição	Aprovação SMH
		PREFEITURA DA CIDADE DO RIO DE JANEIRO SECRETARIA MUNICIPAL DE HABITAÇÃO COORDENADORIA DE PLANEJAMENTO E PROJETOS	
Área/Projeto: MORRO DA PROVIDÊNCIA		Disciplina: ARQUITETURA	Programa: MORAR CARIOCA
Título: TELEFÉRICO - AMERICO BRUM - CORTES		Etapas Projeto: EXECUTIVO	
Projeto:		Desenvolvimento	Escala: 1/75
Coordenação Geral ANTÔNIO AUGUSTO VERISSIMO		Supervisão ANDRÉA CARDOSO	Fiscal BRUNO QUEIROZ
			Arquivo: UPR-AD-ARQ-08