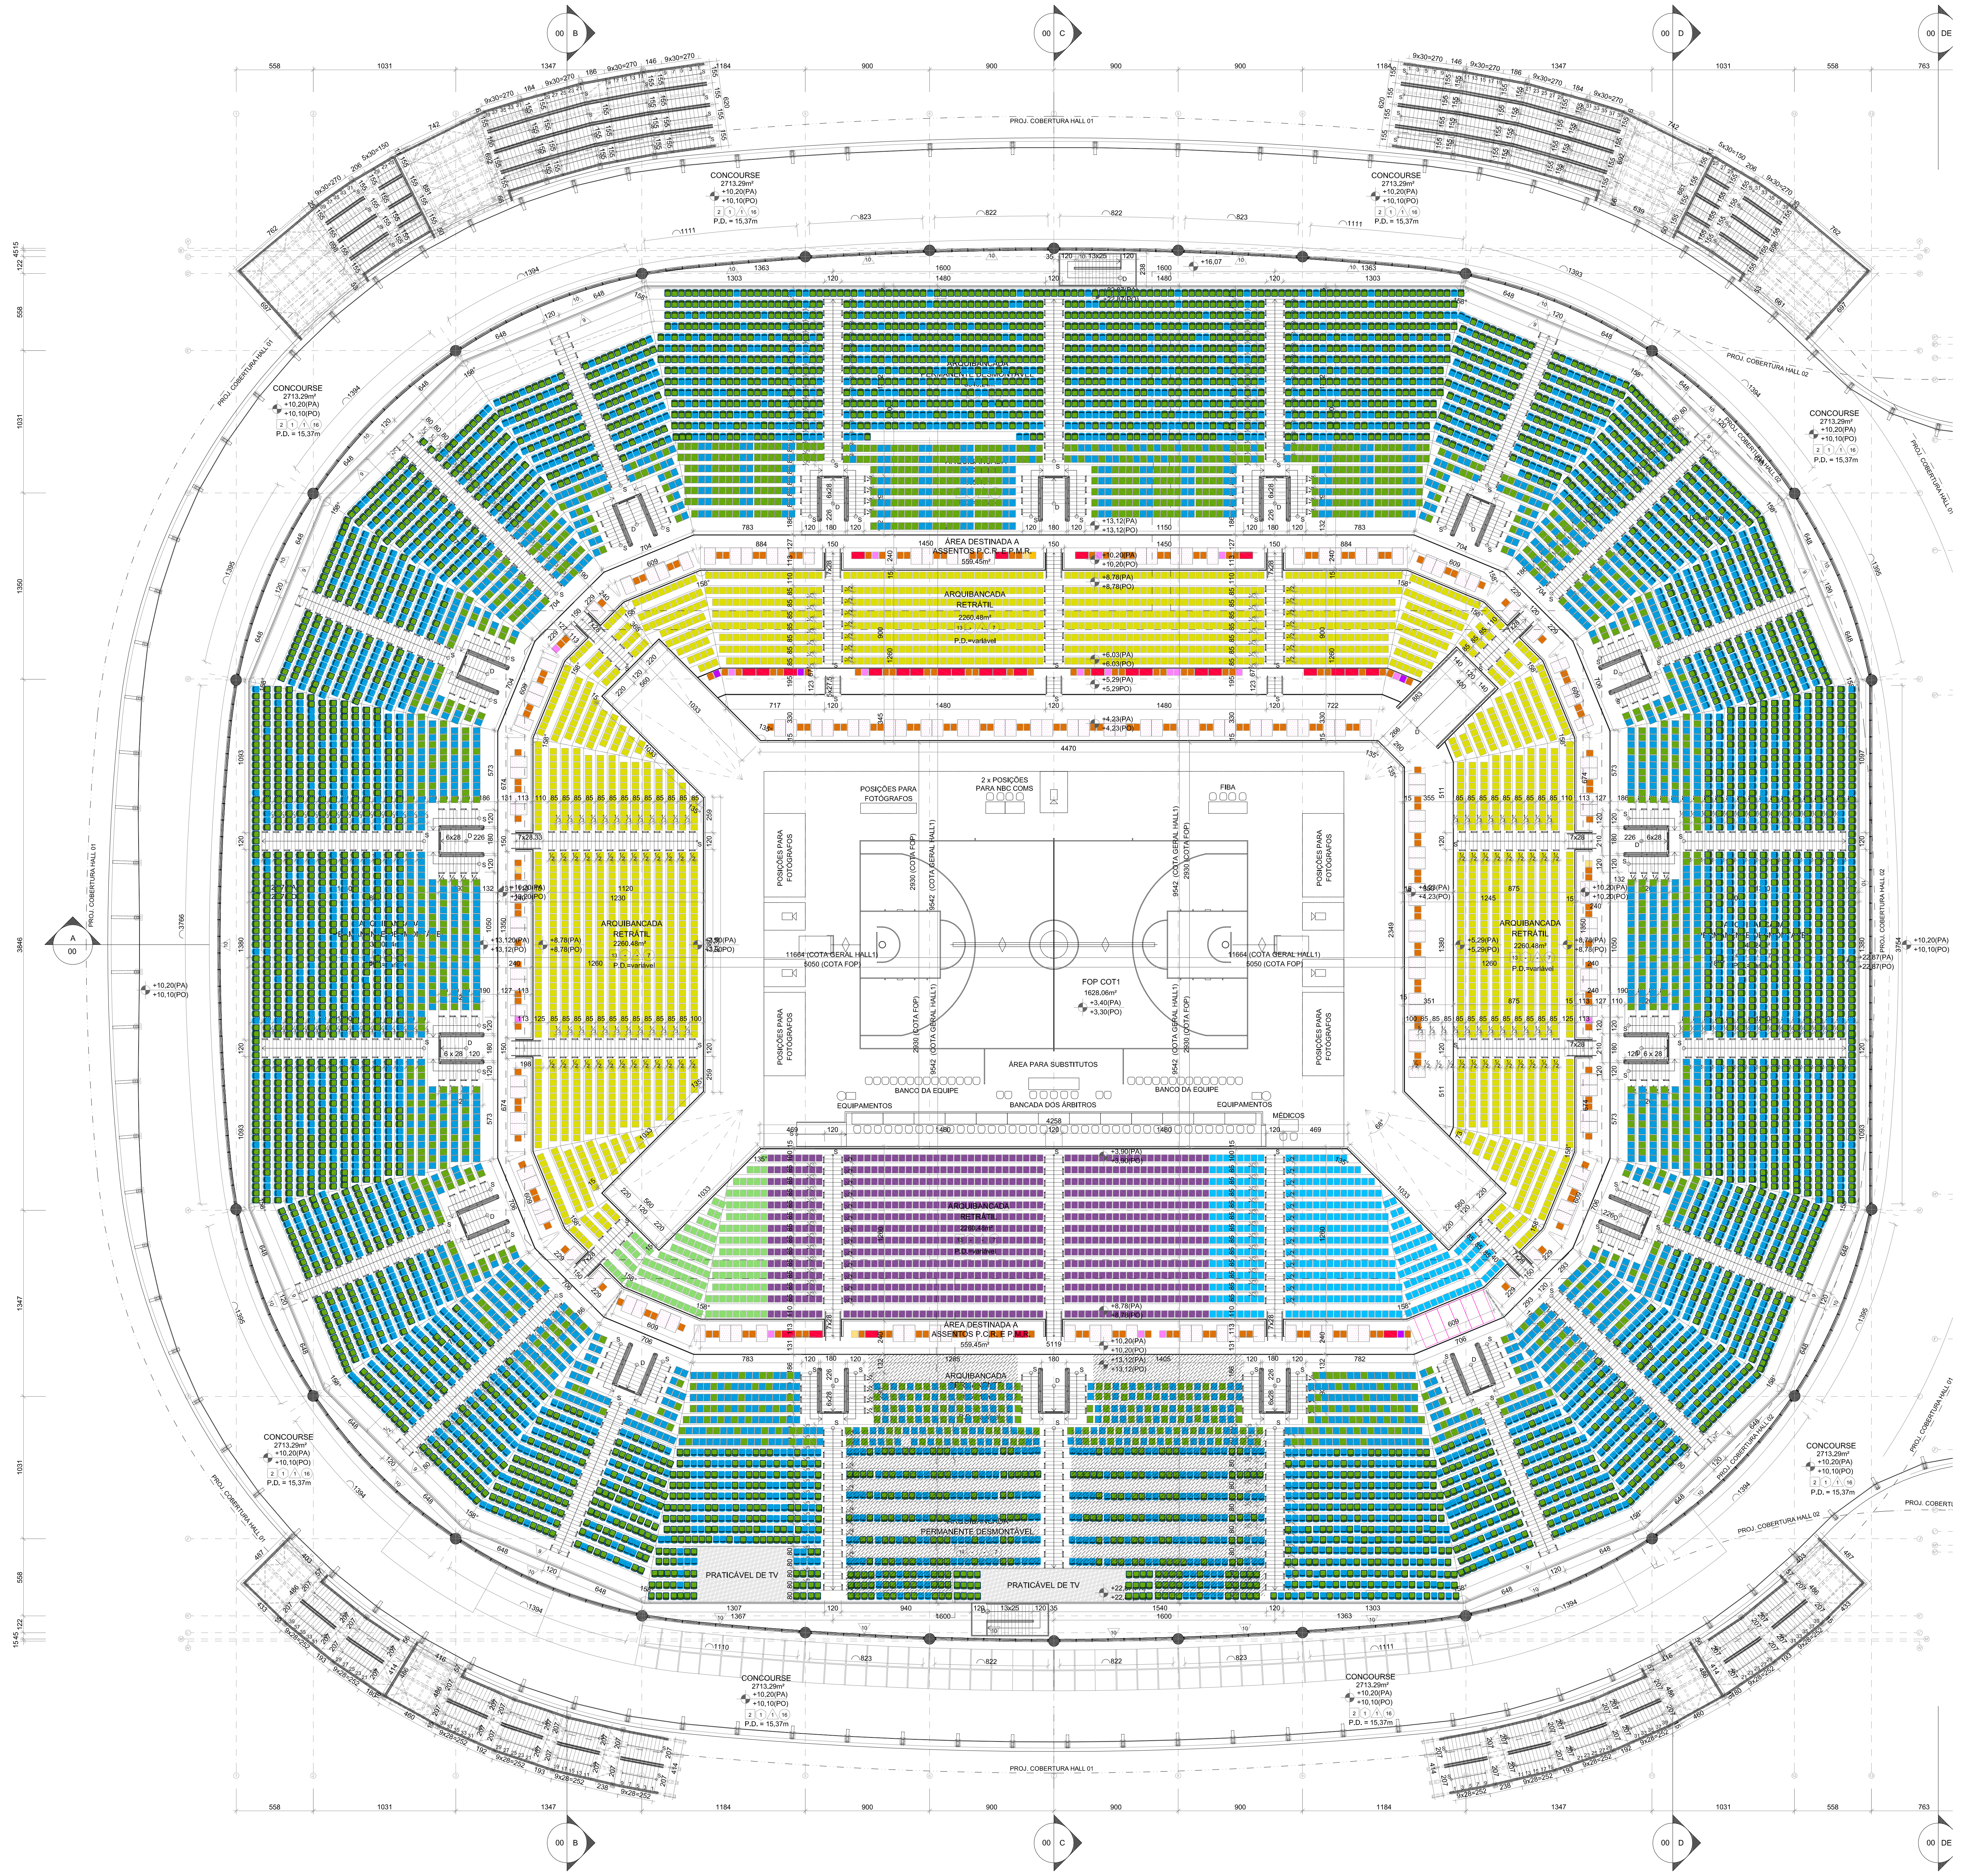

LEGENDA

ACABAMENTOS

☐ PISO

1. PISO DO F.O.P. A SER DEFINIDO SEGUNDO PADRÃO DAS FEDERAÇÕES INTERNACIONAIS.
2. PISO MONOLÍTICO ANTIDERRAPANTE DE ALTO DESEMPENH O APLICADO SOBRE CONTRAPISO, MONOLITH IMPEGUARD FLAKES, NA COR LANAY GRAY, DA NS BRAZIL OU SIMILAR.
3. CONCRETO USINADO DESEMPENADO E NIVELADO, COM ACABAMENTO ÁSPERO PARA ALTO TRÁFEGO DA POLIN ÍVEL OU SIMILAR.
4. PISO MONOLÍTICO ANTIDERRAPANTE DE ALTO DESEMPENHO APLICADO SOBRE CONTRAPISO, MONOLITH IMPERGUARD FLAKES, COR CONCRETO FOSCO, DA NS BRAZIL OU SIMILAR.
5. DECK REMOVÍVEL EM RIPADO DE LAMBRIS DE 100x10mm, EM MADEIRA FSC SECA EM ESTUFA, TIPO CEDRINHO OU SIMILAR, S OBRE CONTRAPISO COM GRANZEPE.
6. PISO MONOLÍTICO AUTONIVELANTE DE RESINA EPÓXI DE BISFENOL "A", NA COR VERDE PISTACHE, MONOLITH 3000 DA NS BRAZIL OU SIMILAR.
7. MEMBRANA IMPERMEABILIZANTE, CONTÍNUA E MONOCOMPONENTE, À BASE DE BORRACHA SINTÉTICA, NA COR AREIA, LINHA COLAZA WPM POTÁVEL, DA CLARUS TECHNOLOGY OU SIMILAR.
8. GRADE EM PERFIL PULTRUDADO EM FIBRA DE VIDRO TERMOFIXA COM RESINA FENÓLICA NO FORMATO "I", COM REVESTIMENTO SUPERFICIAL ANTIDERRAPANTE, NA COR BRANCA, LINHA GRADE MONTADA, DA COGUMELO OU SIMILAR.
9. PISO ELEVADO EM AÇO COM SUPORTES TELESCÓPICOS EM AÇO, MODELO A-450 DA PISOFLEX OU SIMILAR, COM ACABAMENTO EM PISO MONOLÍTICO AUTONIVELANTE DE RESINA EPÓXI DE BISFENOL "A", NA COR CONCRETO, MONOLITH 3000 DA NS BRAZIL OU SIMILAR.
10. SARRAFOS EM COMPÓSITO POLÍMERO ORGÂNICO DE PLÁSTICO RECICLADO INERTE, 35x100x3000mm / 35x300x3000mm / 35x300x2000, TIPO MADEIRA KAKI, DA ECOBLOK OU SIMILAR.
11. ITEM SUPRIMIDO.
12. CONCRETO PRÉ-MOLDADO USINADO APARENTE COM ACABAMENTO POLIDO.
13. ARQUIBANCADA RETRÁTIL CONFORME PROJETO ESPECÍFICO.
14. ARQUIBANCADA DESMONTÁVEL CONFORME PROJETO ESPECÍFICO.

⬡ RODAPÉ

1. CANALETA DE PAREDE EM ALUMÍNIO CÓD: ED 73, LINHA PRÁTICA, COM PINTURA ELETROSTÁTICA BRANCA CÓD: PBR (RAL9003), 7x3cm, DA ENGEDUTO OU SIMILAR.

△ PAREDE

1. PINTURA EM TINTA ACRÍLICA NOVACOR PAREDE MAIS RENDIMENTO, DA SHERWIN WILLIAMS, COR GELO 57 ACAB. ACETINADO OU SIMILAR.
2. REVESTIMENTO EM PASTILHA 5X5 (2"X2") NA COR PELE, LINHA ZOOM, DA ELIANE OU SIMILAR, ATÉ A ALTURA DE 2,10m E ACIMA PINTURA EM TINTA ACRÍLICA NOVACOR PAREDE ACRÍLICO MAIS RENDIMENTO, DA SHERWIN WILLIAMS, COR GELO 57 ACABAMENTO ACETINADO, OU SIMILAR.
3. PAREDE EM ALVENARIA DE BLOCO DE CONCRETO E SUPERFICIES EM CONCRETO APARENTE, COM TRATAMENTO MANUAL EM LIXA FINA E APLICAÇÃO DE VERNIZ INCOLOR À BASE DE EMULSÃO ACRÍLICA SEMI BRILHO CÓD: 812.00 DA SHERWIN WILLIAMS OU SIMILAR.
4. PAINEL TERMOACÚSTICO EM LÃ DE VIDRO, REVESTIDO NA FACE APARENTE COM PVC MICROPERFURADO BOREAL, COM BORDA RETA, 125x62,5cm, LINHA FORROVID, DA ISOVER SAINT-GOBAIN OU SIMILAR.
5. RIPADO DE LAMBRIS DE 100x10mm, EM MADEIRA FSC SECA EM ESTUFA, TIPO CEDRINHO OU SIMILAR.
6. MEMBRANA IMPERMEABILIZANTE, CONTÍNUA E MONOCOMPONENTE, À BASE DE BORRACHA SINTÉTICA, NA COR AREIA, LINHA COLAZA WPM POTÁVEL, DA CLARUS TECHNOLOGY OU SIMILAR.
7. ITEM SUPRIMIDO
8. PAREDE OU DIVISÓRIA ENTREGUE EM OSSO.
9. PAINEL METÁLICO PERFURADO SOBRE LÃ DE PET COM 25mm/35kg/m³ COM FELTRO PRETO.
10. STEEL FRAME COM CHAPA CIMENTÍCIA E PAINEL METÁLICO PERFURADO SOBRE LÃ DE PET COM 25mm/35kg/m³ COM FELTRO PRETO.
11. PLACA ACÚSTICA EM MADEIRA MINERALIZADA COM CIMENTO e=25mm, 50x200cm ACABAMENTO NATURAL REF.: C25/200 DA CLIMATEX OU SIMILAR + ESPAÇO DE AR 25mm + PAINEL ACÚSTICO e=25mm 80x270cm EM LÃ DE VIDRO AGLOMERADA COM RESINA SINTÉTICA DENSIDADE = 80kg/m³ REVESTIDO COM TECIDO EM VIDRO NA COR BRANCO LINHA SONARE AQUARELE DA ISOVER OU SIMILAR, COM APLICAÇÃO DE PINTURA NÃO TÓXICA A BASE DE TERRA INORGÂNICA NA COR PRETO DA SOLUM OU SIMILAR.
12. PLACA ACÚSTICA EM MADEIRA MINERALIZADA COM CIMENTO e=25mm, 50x200cm ACABAMENTO NATURAL REF.: C25/200 DA CLIMATEX OU SIMILAR.
13. REVESTIMENTO EM PASTILHA 5X5 (2"X2") NA COR JEANS, LINHA ZOOM, DA ELIANE OU SIMILAR, ATÉ A ALTURA DE 2,10m E ACIMA PINTURA EM TINTA ACRÍLICA NOVACOR PAREDE ACRÍLICO MAIS RENDIMENTO, DA SHERWIN WILLIAMS, COR GELO 57 ACABAMENTO ACETINADO OU SIMILAR.
14. REVESTIMENTO EM PASTILHA 5X5 (2"X2") NA COR JADE, LINHA ZOOM, DA ELIANE OU SIMILAR, ATÉ A ALTURA DE 2,10m E ACIMA PINTURA EM TINTA ACRÍLICA NOVACOR PAREDE ACRÍLICO MAIS RENDIMENTO, DA SHERWIN WILLIAMS, COR GELO 57 ACABAMENTO ACETINADO OU SIMILAR.
15. PINTURA EM TINTA ACRÍLICA METALETEX CLIMA & TEMPO, PARA PAREDES EXTERNAS, COM PROTEÇÃO ANTI-MANCHAS, NA COR VANILLIN, SW 63714, DA SHERWIN WILLIAMS, OU SIMILAR, APLICADA SOBRE TEXTURA ACRÍLICA NOVA COR PAREDE TEXTURA, DA SHERWIN WILLIAMS, OU SIMILAR.

○ TETO

1. CONCRETO APARENTE TRATADO COM VERNIZ OLEOFUGANTE A BASE D'ÁGUA, SKIP OIL, DA NS BRAZIL OU SIMILAR.
2. PLACAS DE GESSO ACARTONADO FLUTUANTES, LINHA DANOLINE, COM PERFURAÇÕES QUADRADAS 12mm E ESPAÇAMENTO 30mm, DA KNAUF OU SIMILAR.
3. PLACAS DE GESSO ACARTONADO LISO FLUTUANTES, NA COR BRANCO, LINHA TECHNIFORRO DA KNAUF OU SIMILAR.
4. PAINEL TERMOACÚSTICO EM LÃ DE VIDRO, REVESTIDO NA FACE APARENTE COM PVC MICROPERFURADO BOREAL, COM BORDA RETA, 125x62,5cm , LINHA FORROVID, DA ISOVER SAINT-GOBAIN OU SIMILAR.
5. MEMBRANA IMPERMEABILIZANTE, CONTÍNUA E MONOCOMPONENTE, À BASE DE BORRACHA SINTÉTICA, NA COR AREIA, LINHA COLAZA WPM POTÁVEL, DA CLARUS TECHNOLOGY OU SIMILAR.
6. RIPADO DE LAMBRIS DE 100x10mm, EM MADEIRA FSC SECA EM ESTUFA, TIPO CEDRINHO OU SIMILAR.
7. SISTEMA DE COBERTURA DA MARTIFER OU SIMILAR CONFORME PROJETO.
8. ITEM SUPRIMIDO
9. ITEM SUPRIMIDO.
10. FECHAMENTO EM PAINEL COMPOSTO ESTRUTURAL (MIOLO MADEIRA E FACES EM CRFS), ESPESSURA 40 mm, ESTRUTURADO EM PERFIS METÁLICOS, TIPO PAINEL WALL ETERNIT OU MASTERBOARD, DA BRASILIT OU SIMILAR COM FACE INFERIOR EM PINTURA EM TINTA ACRÍLICA, COR PRETA, DA SOLUM OU SIMILAR.
11. ITEM SUPRIMIDO
12. PLACA ACÚSTICA EM MADEIRA MINERALIZADA COM CIMENTO e=25mm, 50x200cm ACABAMENTO NATURAL REF.: C25/200 DA CLIMATEX OU SIMILAR + ESPAÇO DE AR 25mm + PAINEL ACÚSTICO e=25mm 80x270cm EM LÃ DE VIDRO AGLOMERADA COM RESINA SINTÉTICA DENSIDADE = 80kg/m³ REVESTIDO COM TECIDO EM VIDRO NA COR BRANCO LINHA SONARE AQUARELE DA ISOVER OU SIMILAR, COM APLICAÇÃO DE PINTURA NÃO TÓXICA A BASE DE TERRA INORGÂNICA NA COR PRETO DA SOLUM OU SIMILAR.
13. PLACA ACÚSTICA EM MADEIRA MINERALIZADA COM CIMENTO e=25mm, 50x200cm ACABAMENTO NATURAL REF.: C25/200 DA CLIMATEX OU SIMILAR.
14. REBAIXO EM GESSO ACARTONADO T112, UNIDIRECIONAL, DA KNAUF OU SIMILAR, COM PINTURA SOBRE MASSA DE TINTA ACRÍLICA NA COR BRANCO NEVE DA SUVINIL OU SIMILAR.
15. PAINEL TERMOACÚSTICO EM LÃ DE VIDRO, REVESTIDO NA FACE APARENTE COM PVC MICROPERFURADO BOREAL, COM BORDA RETA, 62,5x62,5cm, LINHA FORROVID, DA ISOVER SAINT-GOBAIN OU SIMILAR.
16. FECHAMENTO EM MALHA DE TECIDO VAZADA REVESTIDA DE PVC, NA COR BRANCA, CONFORME PROJETO ESPECÍFICO, DA BASE STRUCTURES, OU SIMILAR.
17.ESTRUTURA ARQUIBANCADA TEMPORÁRIA APARENTE, CONFORME PROJETO ESPECÍFICO.

PORTAS

PD01. PORTA PARA DIVISÓRIA SANITÁRIA EM LAMINADO ESTRUTURAL TS-10mm, LINHA ALCOPLAC, DA NEOCOM SYSTEMS OU SIMILAR, REVESTIDO POR LAMINADO MELAMÍNICO, COR CINZA CLARO TX, REF.: L119, DA FÓRMICA OU SIMILAR, 1 FOLHA DE ABRIR, 64x165cm.
PD02. ITEM SUPRIMIDO.
PD03. PORTA PARA DIVISÓRIA SANITÁRIA, EM MADEIRA COM BARRA DE APOIO, REVESTIDA POR LAMINADO MELAMÍNICO, COR CINZA CLARO TX, REF.: L119, DA FÓRMICA OU SIMILAR, 1 FOLHA DE ABRIR, 85x165cm.
PD04. PORTA PARA DIVISÓRIA SANITÁRIA, EM MADEIRA COM BARRA DE APOIO, REVESTIDA POR LAMINADO MELAMÍNICO, COR CINZA CLARO TX, REF.: L119, DA FÓRMICA OU SIMILAR, 1 FOLHA DE ABRIR, 95x165cm.
PM01 e PM02. ITENS SUPRIMIDOS.
PM03a. PORTA EM MADEIRA COM APLICAÇÃO DE PINTURA ESMALTE A BASE DE ÁGUA NA COR BRANCA, SISTEMA TIPO "PORTA-PRONTA", COM RODAPÉ PARA PROTEÇÃO DE IMPACTOS E BARRA HORIZONTAL, VENEZIANA VENTILADA FIXA, 1 FOLHA DE ABRIR, 100x210cm COM ADUELA 13cm x 3cm E ALIZAR 5cm x 1cm.
PM03b. PORTA EM MADEIRA COM APLICAÇÃO DE PINTURA ESMALTE A BASE DE ÁGUA NA COR BRANCA, SISTEMA TIPO "PORTA-PRONTA", COM RODAPÉ PARA PROTEÇÃO DE IMPACTOS E BARRA HORIZONTAL, VENEZIANA VENTILADA FIXA,1 FOLHA DE ABRIR, 100x210cm COM ADUELA 15cm x 3cm E ALIZAR 5cm x 1cm.
PM03c. PORTA EM MADEIRA COM APLICAÇÃO DE PINTURA ESMALTE A BASE DE ÁGUA NA COR BRANCA, SISTEMA TIPO "PORTA-PRONTA", COM RODAPÉ PARA PROTEÇÃO DE IMPACTOS E BARRA HORIZONTAL, VENEZIANA VENTILADA FIXA,1 FOLHA DE ABRIR, 100x210cm COM ADUELA 17cm x 3cm E ALIZAR 5cm x 1cm.
PM03d. PORTA EM MADEIRA COM APLICAÇÃO DE PINTURA ESMALTE A BASE DE ÁGUA NA COR BRANCA, SISTEMA TIPO "PORTA-PRONTA", COM RODAPÉ PARA PROTEÇÃO DE IMPACTOS E BARRA HORIZONTAL, VENEZIANA VENTILADA FIXA,1 FOLHA DE ABRIR, 100x210cm COM ADUELA 25cm x 3cm E ALIZAR 5cm x 1cm.
PM04a. PORTA EM MADEIRA COM APLICAÇÃO DE PINTURA ESMALTE A BASE DE ÁGUA NA COR BRANCA, SISTEMA TIPO "PORTA-PRONTA", COM VISOR E BARRA VERTICAL, 1 FOLHA DE ABRIR, 100x210cm COM ADUELA 11cm x 3cm E ALIZAR 5cm x 1cm.
PM04b. PORTA EM MADEIRA COM APLICAÇÃO DE PINTURA ESMALTE A BASE DE ÁGUA NA COR BRANCA, SISTEMA TIPO "PORTA-PRONTA", COM VISOR E BARRA VERTICAL, 1 FOLHA DE ABRIR, 100x210cm COM ADUELA 13cm x 3cm E ALIZAR 5cm x 1cm.
PM04c. PORTA EM MADEIRA COM APLICAÇÃO DE PINTURA ESMALTE A BASE DE ÁGUA NA COR BRANCA, SISTEMA TIPO "PORTA-PRONTA", COM VISOR E BARRA VERTICAL, 1 FOLHA DE ABRIR, 100x210cm COM ADUELA 8cm x 3cm E ALIZAR 5cm x 1cm.
PM04d. PORTA EM MADEIRA COM APLICAÇÃO DE PINTURA ESMALTE A BASE DE ÁGUA NA COR BRANCA, SISTEMA TIPO "PORTA-PRONTA", COM VISOR E BARRA VERTICAL, 1 FOLHA DE ABRIR, 100x210cm COM ADUELA17cm x 3cm E ALIZAR 5cm x 1cm.
PM04e. PORTA EM MADEIRA COM APLICAÇÃO DE PINTURA ESMALTE A BASE DE ÁGUA NA COR BRANCA, SISTEMA TIPO "PORTA-PRONTA", COM VISOR E BARRA VERTICAL, 1 FOLHA DE ABRIR, 100x210cm COM ADUELA 25cm x 3cm E ALIZAR 5cm x 1cm.
PM05a. PORTA EM MADEIRA COM APLICAÇÃO DE PINTURA ESMALTE A BASE DE ÁGUA NA COR BRANCA, SISTEMA TIPO "PORTA-PRONTA", 1 FOLHA DE CORRER, 117x210cm COM ADUELA 13cm x 3cm E ALIZAR 5cm x 1cm.
PM05b. PORTA EM MADEIRA COM APLICAÇÃO DE PINTURA ESMALTE A BASE DE ÁGUA NA COR BRANCA, SISTEMA TIPO "PORTA-PRONTA", 1 FOLHA DE CORRER, 117x210cm COM ADUELA 11cm x 3cm E ALIZAR 5cm x 1cm.
PM05c. PORTA EM MADEIRA COM APLICAÇÃO DE PINTURA ESMALTE A BASE DE ÁGUA NA COR BRANCA, SISTEMA TIPO "PORTA-PRONTA", 1 FOLHA DE CORRER, 117x210cm COM ADUELA 17,5cm x 3cm E ALIZAR 5cm x 1cm.
PM06. PORTA EM MADEIRA COM APLICAÇÃO DE PINTURA ESMALTE A BASE DE ÁGUA NA COR BRANCA, SISTEMA TIPO "PORTA-PRONTA", COM RODAPÉ PARA PROTEÇÃO DE IMPACTOS, VISOR, BARRA VERTICAL E PROTEÇÃO TÉRMICA, 1 FOLHA DE ABRIR, 100x210cm COM ADUELA 15cm x 3cm E ALIZAR 5cm x 1cm.
PM07a. PORTA EM MADEIRA COM APLICAÇÃO DE PINTURA ESMALTE A BASE DE ÁGUA NA COR BRANCA, SISTEMA TIPO "PORTA-PRONTA", COM VISOR E BARRA VERTICAL, 2 FOLHA DE ABRIR, 100x210cm COM ADUELA 13cm x 3cm E ALIZAR 5cm x 1cm.
PM07b. PORTA EM MADEIRA COM APLICAÇÃO DE PINTURA ESMALTE A BASE DE ÁGUA NA COR BRANCA, SISTEMA TIPO "PORTA-PRONTA", COM VISOR E BARRA VERTICAL, 2 FOLHA DE ABRIR, 100x210cm COM ADUELA 11cm x 3cm E ALIZAR 5cm x 1cm.
PM07c. PORTA EM MADEIRA COM APLICAÇÃO DE PINTURA ESMALTE A BASE DE ÁGUA NA COR BRANCA, SISTEMA TIPO "PORTA-PRONTA", COM VISOR E BARRA VERTICAL, 2 FOLHA DE ABRIR, 100x210cm COM ADUELA 17cm x 3cm E ALIZAR 5cm x 1cm.
PM08. PORTA EM MADEIRA COM APLICAÇÃO DE PINTURA ESMALTE A BASE DE ÁGUA NA COR BRANCA, SISTEMA TIPO "PORTA-PRONTA", COM VISOR E BARRA VERTICAL, 1 FOLHA DE ABRIR, 100x200cm COM ADUELA 13cm x 3cm E ALIZAR 5cm x 1cm.
PM09. PORTA EM MADEIRA COM APLICAÇÃO DE PINTURA ESMALTE A BASE DE ÁGUA NA COR BRANCA, SISTEMA TIPO "PORTA-PRONTA", COM VISOR E BARRA VERTICAL, 2 FOLHA DE ABRIR, 100x200cm COM ADUELA 8cm x 3cm E ALIZAR 5cm x 1cm.
PM10 - PORTA EM MADEIRA COM APLICAÇÃO DE PINTURA ESMALTE A BASE DE ÁGUA NA COR BRANCA, SISTEMA TIPO "PORTA-PRONTA", 1 FOLHA DE CORRER, 70x210cm COM ADUELA 11cm x 3cm E ALIZAR 5cm x 1cm.
PM11 - PORTA EM MADEIRA COM APLICAÇÃO DE PINTURA ESMALTE A BASE DE ÁGUA NA COR BRANCA, SISTEMA TIPO "PORTA-PRONTA", 1 FOLHA DE ABRIR, 70x210cm COM ADUELA 11cm x 3cm E ALIZAR 5cm x 1cm.
PM12a - PORTA EM MADEIRA COM APLICAÇÃO DE PINTURA ESMALTE A BASE DE ÁGUA NA COR BRANCA, SISTEMA TIPO "PORTA-PRONTA", 1 FOLHA DE ABRIR, 80x210cm COM ADUELA 11cm x 3cm E ALIZAR 5cm x 1cm.
PM12b - PORTA EM MADEIRA COM APLICAÇÃO DE PINTURA ESMALTE A BASE DE ÁGUA NA COR BRANCA, SISTEMA TIPO "PORTA-PRONTA", 1 FOLHA DE ABRIR, 80x210cm COM ADUELA 13cm x 3cm E ALIZAR 5cm x 1cm.
PM13 - SUPRIMIDO.
PM14 - PORTA EM MADEIRA COM APLICAÇÃO DE PINTURA ESMALTE A BASE DE ÁGUA NA COR BRANCO, SISTEMA TIPO "PORTA-PRONTA", COM VISOR E BARRA VERTICAL, 2 FOLHA DE ABRIR, 100x210cm COM ADUELA 8cm x 3cm E ALIZAR 5cm x 1cm.
PM15 - PORTA EM MADEIRA COM APLICAÇÃO DE PINTURA ESMALTE A BASE DE ÁGUA NA COR BRANCO, SISTEMA TIPO "PORTA-PRONTA", COM VISOR E BARRA VERTICAL, 1 FOLHA DE ABRIR, 100x200cm COM ADUELA 8cm x 3cm E ALIZAR 5cm x 1cm.
PM16a - PORTA EM MADEIRA COM APLICAÇÃO DE PINTURA ESMALTE A BASE DE ÁGUA NA COR BRANCO, SISTEMA TIPO "PORTA-PRONTA", COM RODAPÉ PARA PROTEÇÃO DE IMPACTOS E BARRA HORIZONTAL, 1 FOLHA DE CORRER, 100x210cm COM ADUELA 15cm x 3cm E ALIZAR 5cm x 1cm.
PM16b - PORTA EM MADEIRA COM APLICAÇÃO DE PINTURA ESMALTE A BASE DE ÁGUA NA COR BRANCO, SISTEMA TIPO "PORTA-PRONTA", COM RODAPÉ PARA PROTEÇÃO DE IMPACTOS E BARRA HORIZONTAL, 1 FOLHA DE CORRER, 100x210cm COM ADUELA 18cm x 3cm E ALIZAR 5cm x 1cm.
PF01 - PORTA EM AÇO GALVANIZADO, COM PINTURA ELETRÓSTATICA A PÓ NA COR BRANCO RAL9003, 1 FOLHA DE CORRER, 102x170cm COM BATENTE EM AÇO 8 x 5,5cm.
PF02 - PORTA EM AÇO GALVANIZADO, COM PINTURA ELETRÓSTATICA A PÓ NA COR BRANCO RAL9003, 1 FOLHA DE ABRIR, 102x170cm COM BATENTE EM AÇO 8 x 5,5cm.
PF03 - PORTA EM AÇO GALVANIZADO, COM PINTURA ELETRÓSTATICA A PÓ NA COR BRANCO RAL9003, COM VENEZIANA VENTILADA NA FAIXA INFERIOR, 2 FOLHAS DE ABRIR 101 x 210 cm COM BATENTE EM AÇO 8 x 5,5cm.
PA01 - PORTA EM ALUMÍNIO "VERDE" E VIDRO TEMPERADO, COM PINTURA ELETROSTÁTICA A PÓ NA COR BRANCO RAL9003, 1 FOLHA DE ABRIR 102x210cm COM BATENTE EM AÇO 5,5 x 2,5cm.
PA02 - PORTA EM ALUMÍNIO "VERDE" E VIDRO TEMPERADO, COM PINTURA ELETROSTÁTICA A PÓ NA COR BRANCO RAL9003, 2 FOLHAS DE ABRIR 101x210cm COM BATENTE EM AÇO 5,5 x 2,5cm.
PA03 - PORTA EM ALUMÍNIO "VERDE" E VENEZIANA, COM PINTURA ELETROSTÁTICA A PÓ NA COR BRANCO RAL9003, 1 FOLHAS DE ABRIR 82x210cm COM BATENTE EM AÇO 5,5 x 2,5cm.
PC01 - PORTA EM AÇO GALVANIZADO TIPO CORTA-FOGO, COM APLICAÇÃO DE REVESTIMENTO EM LAMINADO MELANÍMICO FOGGY TX, CÓD. L155,DA SHERWIN WILLIAMS, OU SIMILAR, 1 FOLHA DE ABRIR 107x210cm COM BATENTE EM AÇO 8 x 7cm.
PC02 - PORTA EM AÇO GALVANIZADO TIPO CORTA-FOGO, COM APLICAÇÃO DE REVESTIMENTO EM LAMINADO MELANÍMICO FOGGY TX, CÓD. L155,DA SHERWIN WILLIAMS, OU SIMILAR, 1 FOLHA DE ABRIR 127x210cm COM BATENTE EM AÇO 8 x 7cm.
PC03 - PORTA EM AÇO GALVANIZADO TIPO CORTA-FOGO, COM APLICAÇÃO REVESTIMENTO EM LAMINADO MELANÍMICO FOGGY TX, CÓD. L155,DA SHERWIN WILLIAMS, OU SIMILAR, 2 FOLHAS DE ABRIR 63.5x210cm COM BATENTE EM AÇO 8 x 7cm.
PC04 - PORTA EM AÇO GALVANIZADO TIPO CORTA-FOGO, COM APLICAÇÃO DE REVESTIMENTO EM LAMINADO MELANÍMICO FOGGY TX, CÓD. L155,DA SHERWIN WILLIAMS, OU SIMILAR, 2 FOLHAS DE ABRIR 83.5x210cm COM BATENTE EM AÇO 8 x 7cm.
PC05 – PORTA EM ALUMÍNIO"VERDE" E VIDRO DE SEGURANÇA RESISTENTE AO FOGO, TIPO CORTA-FOGO, COM APLICAÇÃO DE REVESTIMENTO EM LAMINADO MELANÍMICO FOGGY TX, CÓD. L155,DA SHERWIN WILLIAMS, OU SIMILAR, COM BARRA ANTIPÂNICO E SENSOR, 2 FOLHAS DE ABRIR, 99x210cm E 68x210cm, COM BATENTE EM AÇO 8 x 7cm.
PC06 - PORTA EM AÇO GALVANIZADO TIPO CORTA-FOGO, COM APLICAÇÃO DE REVESTIMENTO EM LAMINADO MELANÍMICO FOGGY TX, CÓD. L155,DA SHERWIN WILLIAMS, OU SIMILAR, E BARRA ANTIPÂNICO E SENSOR, 2 FOLHAS DE ABRIR ,103.5 x 210cm e 63.5 x 210cm, COM BATENTE EM AÇO 8 x 7cm.
PC07 - PORTA EM AÇO GALVANIZADO TIPO CORTA-FOGO, COM APLICAÇÃO DE REVESTIMENTO EM LAMINADO MELANÍMICO FOGGY TX, CÓD. L155,DA SHERWIN WILLIAMS, OU SIMILAR, COM BARRA ANTIPÂNICO E SENSOR, 2 FOLHAS DE ABRIR 103.5x210cm COM BATENTE EM AÇO 8 x 7cm.
PC08 - PORTA EM ALUMÍNIO "VERDE" E VIDRO DE SEGURANÇA RESISTENTE AO FOGO, TIPO CORTA-FOGO, COM APLICAÇÃO DE REVESTIMENTO EM LAMINADO MELANÍMICO FOGGY TX, CÓD. L155,DA SHERWIN WILLIAMS, OU SIMILAR, COM BARRA ANTIPÂNICO E SENSOR, 2 FOLHAS DE ABRIR 99x210cm COM BATENTE 8 x 7cm.
PC09 - PORTA EM AÇO GALVANIZADO TIPO CORTA-FOGO, COM APLICAÇÃO DE REVESTIMENTO EM LAMINADO MELANÍMICO FOGGY TX, CÓD. L155,DA SHERWIN WILLIAMS, OU SIMILAR, E BARRA ANTIPÂNICO, 1 FOLHA DE ABRIR 127x200cm COM BATENTE 8 x 7cm.
PC10 - PORTA EM AÇO GALVANIZADO TIPO CORTA-FOGO, COM APLICAÇÃO DE REVESTIMENTO EM LAMINADO MELANÍMICO FOGGY TX, CÓD. L155,DA SHERWIN WILLIAMS, OU SIMILAR, 2 FOLHAS DE ABRIR 83.5x200cm COM BATENTE 8 x 7cm.
PC11 - ITEM SUPRIMIDO.
PE01 - PORTA DE ENROLAR DE ACIONAMENTO MANUAL, COMPOSTA DE PERFIS DE AÇO GALVANIZADO COM MICROFUROS DO TIPO TRANSVISION COM PINTURA ELETROSTÁTICA NA COR CINZA CÓD. P158, DA SUVINIL, SISTEMA DE TRAVAMENTO ANTIQUEDA E BASTÃO DE ACIONAMENTO, 160 x 170 cm, BATENTE 11 cm.
PE02 - PORTA DE ENROLAR DE ACIONAMENTO MANUAL, COMPOSTA DE PERFIS DE AÇO GALVANIZADO COM MICROFUROS DO TIPO TRANSVISION COM PINTURA ELETROSTÁTICA NA COR CINZA CÓD. P158, DA SUVINIL, SISTEMA DE TRAVAMENTO ANTIQUEDA E BASTÃO DE ACIONAMENTO, 576 x 150 cm, BATENTE 11 cm.
PE03 - PORTA DE ENROLAR DE ACIONAMENTO MANUAL, COMPOSTA DE PERFIS DE AÇO GALVANIZADO COM MICROFUROS DO TIPO TRANSVISION COM PINTURA ELETROSTÁTICA NA COR CINZA CÓD. P158, DA SUVINIL, SISTEMA DE TRAVAMENTO ANTIQUEDA E BASTÃO DE ACIONAMENTO, 244 x 150 cm, BATENTE 11 cm.
PE04 - PORTA DE ENROLAR DE ACIONAMENTO MANUAL, COMPOSTA DE PERFIS DE AÇO GALVANIZADO COM MICROFUROS DO TIPO TRANSVISION COM PINTURA ELETROSTÁTICA NA COR CINZA CÓD. P158, DA SUVINIL, SISTEMA DE TRAVAMENTO ANTIQUEDA E BASTÃO DE ACIONAMENTO, 433 x 150 cm, BATENTE 11 cm.
PE05 - PORTA DE ENROLAR DE ACIONAMENTO MANUAL, COMPOSTA DE PERFIS DE AÇO GALVANIZADO COM MICROFUROS DO TIPO TRANSVISION COM PINTURA ELETROSTÁTICA NA COR CINZA CÓD. P158, DA SUVINIL, SISTEMA DE TRAVAMENTO ANTIQUEDA E BASTÃO DE ACIONAMENTO, 578 x 150 cm, BATENTE 11 cm.
PE06 - PORTA DE ENROLAR DE ACIONAMENTO MANUAL, COMPOSTA DE PERFIS DE AÇO GALVANIZADO COM MICROFUROS DO TIPO TRANSVISION COM PINTURA ELETROSTÁTICA NA COR CINZA CÓD. P158, DA SUVINIL, SISTEMA DE TRAVAMENTO ANTIQUEDA E BASTÃO DE ACIONAMENTO, 329 x 150 cm, BATENTE 11 cm.
PE07 - PORTA DE ENROLAR DE ACIONAMENTO MANUAL, COMPOSTA DE PERFIS DE AÇO GALVANIZADO COM MICROFUROS DO TIPO TRANSVISION COM PINTURA ELETROSTÁTICA NA COR CINZA CÓD. P158, DA SUVINIL, SISTEMA DE TRAVAMENTO ANTIQUEDA E BASTÃO DE ACIONAMENTO, 222 x 150 cm, BATENTE 11 cm.
PE08 - PORTA DE ENROLAR DE ACIONAMENTO MANUAL, COMPOSTA DE PERFIS DE AÇO GALVANIZADO COM MICROFUROS DO TIPO TRANSVISION COM PINTURA ELETROSTÁTICA NA COR CINZA CÓD. P158, DA SUVINIL, SISTEMA DE TRAVAMENTO ANTIQUEDA E BASTÃO DE ACIONAMENTO, 561 x 150 cm, BATENTE 11 cm.

JANELAS

JA01 - JANELA TIPO VENEZIANA VENTILADA FIXA COM PERFIL, PADRÃO ALCOA, LINHA VZ-060 EM ALUMÍNIO "VERDE" COM PINTURA ELETROSTÁTICA A PÓ, NA COR BRANCO RAL9003, 1,80x1,20m E PEITORIL = 1,475m , DA RENOVE ESQUADRIAS OU SIMILAR.
JA02 - JANELA EM ALUMÍNIO "VERDE", COM PINTURA ELETROSTÁTICA A PÓ NA COR BRANCO RAL9003, VIDRO COMUM TRANSPARENTE INCOLOR e=6mm, 2 MÓDULOS FIXOS E 17 DO TIPO MAXIMAR, DE 0,80x0,60m, TOTAL 1,68x0,60m, PEITORIL 2,075m, LINHA SUPREMA, DA RENOVE ESQUADRIAS OU SIMILAR.
JA03 - JANELA EM ALUMÍNIO "VERDE" COM PINTURA ELETROSTÁTICA A PÓ NA COR BRANCO RAL9003, VIDRO COMUM TRANSPARENTE INCOLOR e=6mm, 30 MÓDULOS FIXOS E 14 DO TIPO MAXIMAR, DE 0,81x0,60m, 3,564x0,60m E PEITORIL 2,075 LINHA SUPREMA, DA RENOVE ESQUADRIAS OU SIMILAR.
JA04 - JANELA EM ALUMÍNIO "VERDE", COM PINTURA ELETROSTÁTICA A PÓ NA COR BRANCO RAL9003, VIDRO COMUM TRANSPARENTE INCOLOR e=6mm, 20 MÓDULOS FIXOS E 24 DO TIPO MAXIMAR DE 0,815x0,60m, 3,586x0,60m E PEITORIL 2,075m, LINHA SUPREMA, DA RENOVE ESQUADRIAS OU SIMILAR.
JA05 - JANELA EM ALUMÍNIO "VERDE" COM PINTURA ELETROSTÁTICA A PÓ NA COR BRANCO RAL9003, VIDRO COMUM TRANSPARENTE INCOLOR e=6mm, 04 MÓDULOS DUPLOS DO TIPO MAXIMAR DE 0,80x1,20m E PEITORIL 0,80m, LINHA SUPREMA, DA RENOVE ESQUADRIAS OU SIMILAR.
JA06 - JANELA EM ALUMÍNIO "VERDE" COM PINTURA ELETROSTÁTICA A PÓ NA COR BRANCO RAL9003, VIDRO COMUM TRANSPARENTE INCOLOR e=6mm, 03 MÓDULOS DUPLOS DO TIPO MAXIMAR DE 0,80x1,20m E PEITORIL 0,80m, LINHA SUPREMA, DA RENOVE ESQUADRIAS OU SIMILAR.
JA07 - JANELA EM ALUMÍNIO "VERDE" COM PINTURA ELETROSTÁTICA A PÓ NA COR BRANCO RAL9003, VIDRO COMUM TRANSPARENTE INCOLOR e=6mm, 05 MÓDULOS DUPLOS DO TIPO MAXIMAR DE 0,80x1,20m E PEITORIL 0,80m, LINHA SUPREMA, DA RENOVE ESQUADRIAS OU SIMILAR.
JA08 - JANELA EM ALUMÍNIO "VERDE" COM PINTURA ELETROSTÁTICA A PÓ NA COR BRANCO RAL9003, VIDRO COMUM TRANSPARENTE INCOLOR e=6mm, 06 MÓDULOS DUPLOS DO TIPO MAXIMAR DE 0,80x1,20m E PEITORIL 0,80m, LINHA SUPREMA, DA RENOVE ESQUADRIAS OU SIMILAR.
JA09 - JANELA EM ALUMÍNIO "VERDE" COM PINTURA ELETROSTÁTICA A PÓ NA COR BRANCO RAL9003, VIDRO COMUM TRANSPARENTE INCOLOR e=6mm, 05 MÓDULOS DUPLOS DO TIPO MAXIMAR DE 0,74x1,20m E PEITORIL 0,80m, LINHA SUPREMA, DA RENOVE ESQUADRIAS OU SIMILAR.
JA10 - JANELA EM ALUMÍNIO "VERDE" COM PINTURA ELETROSTÁTICA A PÓ NA COR BRANCO RAL9003, VIDRO COMUM TRANSPARENTE INCOLOR e=6mm, 04 MÓDULOS DUPLOS DO TIPO MAXIMAR DE 0,725x1,20m E PEITORIL 0,80m, LINHA SUPREMA, DA RENOVE ESQUADRIAS OU SIMILAR.
JA11 - JANELA EM ALUMÍNIO "VERDE" COM PINTURA ELETROSTÁTICA A PÓ NA COR BRANCO RAL9003, VIDRO COMUM TRANSPARENTE INCOLOR e=6mm, 05 MÓDULOS DUPLOS DO TIPO MAXIMAR DE 0,77x1,20m E PEITORIL 0,80m, LINHA SUPREMA, DA RENOVE ESQUADRIAS OU SIMILAR.
JA12 - JANELA EM ALUMÍNIO "VERDE" COM PINTURA ELETROSTÁTICA A PÓ NA COR BRANCO RAL9003, VIDRO COMUM TRANSPARENTE INCOLOR e=6mm, 02 MÓDULOS DUPLOS DO TIPO MAXIMAR DE 0,80x1,20m E PEITORIL 0,80m, LINHA SUPREMA, DA RENOVE ESQUADRIAS OU SIMILAR.
JA13 - JANELA EM ALUMÍNIO "VERDE" COM PINTURA ELETROSTÁTICA A PÓ NA COR BRANCO RAL9003, VIDRO COMUM TRANSPARENTE INCOLOR e=6mm, 04 MÓDULOS DUPLOS DO TIPO MAXIMAR DE 0,75x1,20m E PEITORIL 0,80m, LINHA SUPREMA, DA RENOVE ESQUADRIAS OU SIMILAR.
JA14 - JANELA EM ALUMÍNIO "VERDE" COM PINTURA ELETROSTÁTICA A PÓ NA COR BRANCO RAL9003, VIDRO COMUM TRANSPARENTE INCOLOR e=6mm, 01 MÓDULO DUPLO DO TIPO MAXIMAR DE 0,70x1,20m E PEITORIL 0,80m, LINHA SUPREMA, DA RENOVE ESQUADRIAS OU SIMILAR.

TIPOS DE PAREDE

Hall1 e=0.40 Hall2/Hall3 e=0.25

PAREDE EM ALVENARIA DE CONCRETO ARMADO USINADO MOLDADO IN LOCO.

PAREDE EM BLOCO DE CONCRETO APARENTE COM JUNTA À PRUMO, 14x19x29cm.

OBS:
1 - GERADORES USAR PAREDE EM BLOCO DE CONCRETO APARENTE COM JUNTA À PRUMO, PREENCHIDOS COM ARGAMASSA TRAÇO 1:8.
2 - CENTRO DE OPERAÇÕES, CENTRO DE COMANDO E SEGURANÇA, GERENCIAMENTO DO HALL, CENTRO DE COMUNICAÇÃO, ÁREA MÉDICA, DOPPING, ENTRETENIMENTO ESPORTIVO, JURADOS, APRESENTAÇÃO ESPORTIVA, RÁDIO, LOUNGE OFICIAIS, LOUNGE ATLETAS, ESCRITÓRIOS JURADOS, GERENCIAMENTO E COMPETIÇÃO, CERIMÔNIA, IMPRESSÃO, RESULTADO, TRABALHO IF, GERÊNCIA E COMPETIÇÃO E DELEGAÇÕES TÉCNICAS USAR PAREDE EM BLOCO DE CONCRETO APARENTE COM JUNTA À PRUMO REVESTIDO DE ARGAMASSA e=2cm (LADO EXTERNO).
3 - TRANSFORMADORES, CASA DE BOMBAS, CASAS DE MÁQUINA DE PRESSURIZAÇÃO E CASAS DE MÁQUINA DE AR CONDICIONADO USAR PAREDE EM BLOCO DE CONCRETO APARENTE COM JUNTA À PRUMO REVESTIDO DE ARGAMASSA e=2cm (LADO INTERNO).
4 - INFO MÍDIA, LOUNGE MÍDIA, SALA COMENTARISTA, SALA DE CONTROLE, SALA DE ENCONTRO IF, LOUNGE FAMÍLIA OLÍMPICA, INFOBROADCAST E COMENTARISTA USAR PAREDE EM BLOCO DE CONCRETO REVESTIDO DE ARGAMASSA e=2cm EM AMBOS OS LADOS.

PAREDE EM BLOCO DE CONCRETO APARENTE COM JUNTA À PRUMO, e=9cm.

FECHAMENTO EM SISTEMA DRYWALL CONSTITUÍDO POR DUAS CHAPAS DE 12,5mm, UMA DE CADA LADO, COM ACABAMENTO EM FITA MICROPERFURADA E ESPESSURA TOTAL DE 11cm.

TIPOS DE PLACAS:
- ÁREAS MOLHADAS E CIRCULAÇÕES EXTERNAS: CHAPA DE DRYWALL DE RESISTÊNCIA À UMIDADE
- ÁREAS DE PERÍMETRO DE RELATIVA SEGURANÇA E ÁREAS TÉCNICAS COM RESISTÊNCIA AO FOGO: CHAPA DE DRYWALL DE RESISTÊNCIA AO FOGO
- DEMAIS ÁREAS: CHAPA DE DRYWALL STANDARD

FECHAMENTO EM SISTEMA DRYWALL CONSTITUÍDO POR DUAS CHAPAS DE 12,5mm, UMA DE CADA LADO, COM ACABAMENTO EM FITA MICROPERFURADA, PREENCHIDO COM LÃ DE ROCHA DE 50mm E DENSIDADE DE 30,00kg/m. ESPESSURA TOTAL DE 11cm.

TIPOS DE PLACAS:
- ÁREAS MOLHADAS E CIRCULAÇÕES EXTERNAS: CHAPA DE DRYWALL DE RESISTÊNCIA À UMIDADE
- ÁREAS DE PERÍMETRO DE RELATIVA SEGURANÇA E ÁREAS TÉCNICAS COM ISOLAMENTO AO FOGO: CHAPA DE DRYWALL DE RESISTÊNCIA AO FOGO
- DEMAIS ÁREAS: CHAPA DE DRYWALL STANDARD

FECHAMENTO COM ESTRUTURA EM AÇO LIGHT FRAMING A CADA 400mm COM DRYWALL CONSTITUÍDO POR UMA CHAPA DE STANDARD DE 12,5mm E ESPESSURA TOTAL DE 11cm.

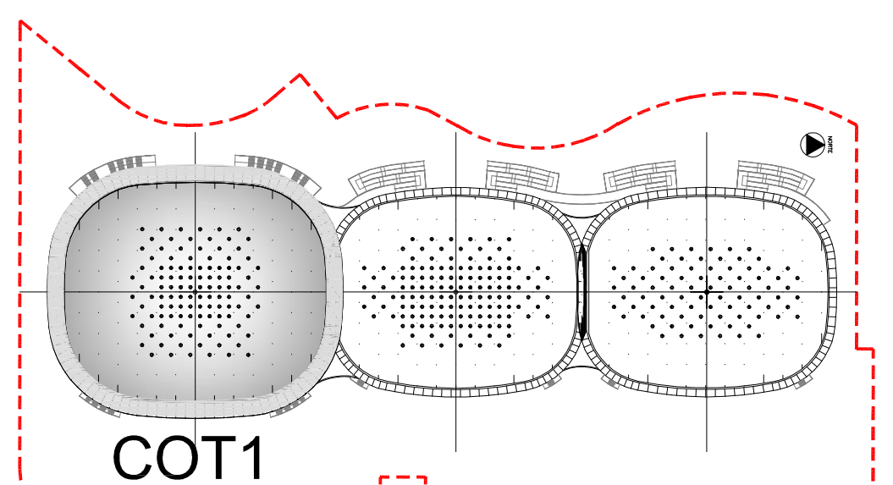

LAJE

▨ LAJE PAVIMENTO TÉCNICO (NÍVEL 2)

LEGENDA DE SHAFTS

▨ SHAFT DE INSTALAÇÕES ELÉTRICAS
▨ SHAFT DE INSTALAÇÕES HIDRÁULICAS
▨ SHAFT PARA PRUMADA DE ÁGUA GELADA

LEGENDA DE CASA DE MÁQUINAS

🟧 CASA DE MÁQUINAS DE AR CONDICIONADO
🟩 CASA DE MÁQUINAS EXAUSTÃO

DIVERSOS:

e ACIONADOR DE DISPOSITIVO DE EMERGÊNCIA (NBR9050).

☐ BEBEDOURO DE PRESSÃO BDF 300 2T, COM 2 TORNEIRAS, DE FIXAÇÃO NA PAREDE COM ACIONAMENTO ELÉTRICO, PARA LOCAIS DE GRANDE FLUXO, DA IBBL OU SIMILAR.
- BEBEDOURO COMUM: FURO CENTRAL DO SUPORTE DE PAREDE À 95CM DO PISO, CONFORME RECOMENDAÇÕES DO FABRICANTE.
- BEBEDOURO ACESSÍVEL: FURO CENTRAL DO SUPORTE DE PAREDE À 85CM DO PISO, CONFORME RECOMENDAÇÕES DO FABRICANTE.

FECHAMENTOS

F1 - MÓDULOS HORIZONTAIS EM CHAPA DE METAL EXPANDIDO, MALHA LOSANGULAR, EM ALUMÍNIO E=1,20mm, ACABAMENTO NATURAL, PADRÃO BRISE 2, DA PERMETAL OU SIMILAR DE DESEMPENHO EQUIVALENTE, AFIXADOS SOBRE ESTRUTURA SECUNDÁRIA METÁLICA, APOIADA SOBRE MASTROS EM MADEIRA LAMINADA COLADA (MLC).
F2 - SISTEMA DE VENEZIANAS INDUSTRIAIS, DA COMOVENT OU SIMILAR DE DESEMPENHO EQUIVALENTE (ILUMINAÇÃO E VENTILAÇÃO NATURAL PERMANENTE), FIXAS COM ALETAS EM PVC TRANSLÚCIDO NA COR BRANCA, COM MONTANTES EM PVC ESTRUTURAL, NA COR BRANCA. GRAPAS, LONGARINAS, CONTRA-RUFO E RUFO, METÁLICOS EM AÇO GALVANIZADO, COM PINTURA ELETROSTÁTICA COR BRANCA, REFERÊNCIA RAL9003.
F3 - SISTEMA DE FACHADA COM VIDRO LAMINADO INCOLOR, e=0,8mm, LINHA ATLANTA DA BELMETAL (RENOVE ESQUADRIAS) OU SIMILAR.
F4 - DIVISÓRIA EM VIDRO DUPLO LAMINADO TEMPERADO INCOLOR, e=10mm CADA,h=2500mm, ESTRUTURADO POR BASE EM AÇO, DA SERPLAC OU SIMILAR.
F5 - DIVISÓRIA EM VIDRO DUPLO LAMINADO TEMPERADO INCOLOR, e=12mm CADA,h=3000mm, ESTRUTURADO POR BASE EM AÇO, DA SERPLAC OU SIMILAR.
F6 - FECHAMENTO EM LONA (LOOK OF THE GAMES - RIO2016): OVERLAY

NOTAS

1 - NÍVEIS EM METROS, COTAS EM CENTÍMETROS.
2 - BONECAS NÃO COTADAS 7,5cm.
3 - AS DIVISÓRIAS SANITÁRIAS SERÃO:
- A PROVA D'ÁGUA, EM LAMINADO ESTRUTURAL TS-10mm, ESTRUTURADA EM PERFIS DE ALUMÍNIO COM ACABAMENTO ANODIZADO, LINHA ALCOPLAC, DA NEOCOM OU SIMILAR COM ACABAMENTO EM LAMINADO MELAMÍNICO NA COR CINZA CLARO REF.: L119, DA FÓRMICA OU SIMILAR, CONFORME DETALHE ESPECÍFICO.
- IMPERMEABILIZADA, A PROVA D'ÁGUA, EM STEEL FRAME, REVESTIDA POR LAMINADO MELAMÍNICO COR CINZA CLARO TX, REF.: L119, DA FÓRMICA OU SIMILAR; (OBS.: SOMENTE NOS VESTIÁRIOS)
- TAPA-VISTA, COM PRATELEIRA, PARA MICTÓRIOS EM LAMINADO ESTRUTURAL TS-10mm, DA LINHA ALCOPLAC, DA NEOCOM OU SIMILAR COM ACABAMENTO EM LAMINADO MELAMÍNICO NA CINZA CLARO REF.: L119 DA FÓRMICA OU SIMILAR, CONFORME DETALHE ESPECÍFICO.
- TAPA-VISTA DE ENTRADA EM LAMINADO ESTRUTURAL TS-10mm, DA LINHA ALCOPLAC, DA NEOCOM OU SIMILAR COM ACABAMENTO EM LAMINADO MELAMÍNICO NA COR VERDE OÁSIS REF.: L011 DA FÓRMICA OU SIMILAR, CONFORME DETALHE ESPECÍFICO
4 - TODOS SANITÁRIOS DE P.N.E. DEVERÃO CONTER:
- BACIA SANITÁRIA PARA VÁLVULA DE DESCARGA COM VOLUME REDUZIDO O-VDR (6 LITROS) AUTO-ASPIRANTE, CE CERÂMICA ESMALTADA, NA COR BRANCA, LINHA CONFORTO SEM ABERTURA FRONTAL CONFORTO CÓD. P.510 DA DECA OU SIMILAR COM ASSENTO POLIÉSTER SEM ABERTURA FRONTAL E FIXAÇÃO CROMADA VOGUE PLUS CONFORTO NA COR BRANCO, CÓD.: AP.510 DA DECA OU SIMILAR.
- DUAS BARRAS DE APOIO RETAS L=80cm EM AÇO INOXIDÁVEL COM ACABAMENTO ESCOVADO, ARTIGO 801, DA PHD OU SIMILAR, INCLUINDO PARAFUSOS DE FIXAÇÃO INOXIDÁVEIS E BUCHAS PLÁSTICAS (APOIO VASO SANITÁRIO).
- LAVATÓRIO PARA PNE, COM COLUNA SUSPENSA EM CERÂMICA ESMALTADA NA COR BRANCA, CÓD.:56202 DA CELITE OU SIMILAR OU LAVATÓRIO DE CANTO EM CERÂMICA ESMALTADA, NA COR BRANCA, LINHA IZY CÓD.: L.101 DA DECA OU SIMILAR.
- BARRA DE APOIO PARA LAVATÓRIO (MEIO DE PAREDE) INDIVIDUAL EM AÇO INOXIDÁVEL, ARTIGO 821, DA PHD BARRAS OU SIMILAR, INCLUINDO PARAFUSOS INOXIDÁVEIS E BUCHAS PLÁSTICAS OU BARRA DE APOIO LATERAL PARA LAVATÓRIO (PRÓXIMO À PAREDE) INDIVIDUAL EM AÇO INOXIDÁVEL, ARTIGO 820, DA PHD BARRAS OU SIMILAR, INCLUINDO PARAFUSOS INOXIDÁVEIS E BUCHAS PLÁSTICAS OU BARRA DE APOIO PARA LAVATÓRIO (CANTO) INDIVIDUAL EM AÇO INOXIDÁVEL, ARTIGO 823, DA PHD BARRAS OU SIMILAR, INCLUINDO PARAFUSOS INOXIDÁVEIS E BUCHAS PLÁSTICAS.
5 - - TODOS SANITÁRIOS DEVERÃO CONTER:
- BACIA SANITÁRIA PARA VÁLVULA DE DESCARGA COM VOLUME REDUZIDO O-VDR (6 LITROS), AUTO-ASPIRANTE, CE CERÂMICA ESMALTADA, NA COR BRANCA, MODELO VOGUE PLUS CÓD. P.5, DA DECA OU SIMILAR COM ASSENTO SANITÁRIO EM POLIÉSTER NA COR BRANCO MODELO VOGUE PLUS CÓD. AP51 DA DECA OU SIMILAR.
- LAVATÓRIO SUSPENSO COLETIVO, COM RALO LATERAL, EM AÇO INOXIDÁVEL, MEDIDA VARIÁVEL CONFORME DETALHE, DA PALMETAL OU SIMILAR.
- NOS MASCULINOS: MICTÓRIO INDIVIDUAL COM SIFÃO INTEGRADO E ENTRADA DE ÁGUA EMBUTIDA, EM CERÂMICA ESMALTADA, NA COR BRANCA. CÓD.: M712 DA DECA OU SIMILAR.
6 - TODOS VESTIÁRIOS DEVERÃO CONTER (ALÉM DOS ITENS DOS SANITÁRIOS):
- CHUVEIRO DE PAREDE COM FIXAÇÃO ANTI-VANDALISMO BIOPRESS COD.: 1990-AV-BIO, DA FABRIMAR OU SIMILAR, COM RESTRITOR DE VAZÃO 8L/min, COD CPD 6327 (BRANCO), DA FABRIMAR OU SIMILAR.
- CHUVEIRO PARA BOX ACESSÍVEL DE PAREDE, COM DESVIADOR E DUCHA STAR CR, COD.: 1992-IP-DUC-CR, LINHA IPANEMA, DA FABRIMAR OU SIMILAR, COM RESTRITOR DE VAZÃO 8L/min, COD CPD 6327 (BRANCO), DA FABRIMAR OU SIMILAR.
- BANCO ARTICULÁVEL EM AÇO INOXIDÁVEL, COM ACABAMENTO POLIDO DE ALTO BRILHO, ARTIGO 980, DA PHD OU SIMILAR, INCLUINDO PARAFUSOS INOXIDÁVEIS E BUCHAS PLÁSTICAS.
- PROTETOR PARA PIA E BANCADA EM AÇO INOXIDÁVEL, COM ACABAMENTO POLIDO DE ALTO BRILHO, ARTIGO 878, DA PHD OU SIMILAR, INCLUINDO PARAFUSOS INOXIDÁVEIS E BUCHAS PLÁSTICAS.
- BARRA DE APOIO ANGULAR EM AÇO INOXIDÁVEL, COM ACABAMENTO POLIDO DE ALTO BRILHO, ARTIGO 808, DA PHD OU SIMILAR, INCLUINDO PARAFUSOS INOXIDÁVEIS E BUCHAS PLÁSTICAS (APOIO CHUVEIRO).
- BARRA DE APOIO RETA L=80cm, EM AÇO INOXIDÁVEL COM ACABAMENTO ESCOVADO, ARTIGO 801, DA PHD OU SIMILAR, INCLUINDO PARAFUSOS INOXIDÁVEIS E BUCHAS PLÁSTICAS (APOIO CHUVEIRO).
- SUPORTE MÓVEL L=85cm, EM AÇO INOXIDÁVEL COM ACABAMENTO ESCOVADO, ARTIGO 806 DA PHD OU SIMILAR, INCLUINDO PARAFUSOS INOXIDÁVEIS E BUCHAS PLÁSTICAS (SANITÁRIOS P.M.R.).
7 - OS METAIS DOS SANITÁRIOS SERÃO:
- TORNEIRA DE MESA PARA LAVATÓRIO, COM FECHAMENTO AUTOMÁTICO, MODELO BIOPRESS COD. 1180-BIO, ACABAMENTO CROMADO COM FIXADOR ANTIVANDALISMO DE MESA E LIMITADOR DE VAZÃO MÁXIMA DE 6 L/min, DA FABRIMAR OU SIMILAR.
- TORNEIRA DE MESA PARA LAVATÓRIOS, COM FECHAMENTO AUTOMÁTICO, MODELO PRESSMATIC BENEFIT CÓD.: 00592706, LINHA LEED DOCOLMATIC, COM FIXADOR ANTI VANDALISMO DE MESA CÓD.: 00511700, AMBOS DA DOCOL OU SIMILAR COM VAZÃO MÁXIMA DE 6 L/min.
- VÁLVULA COM MISTURADOR E TEMPORIZADOR PARA CHUVEIRO, LINHA PRESSMATIC BP C0D. 17120006, DA DOCOL OU SIMILAR;
- VÁLVULA DE DESCARGA PARA MICTÓRIO COMPLETA, LINHA BIOPRESS COD.: 1181-AV-BIO COM REGULADOR DE VAZÃO MÁXIMA DE 0,8 LITROS POR ACIONAMENTO, DA FABRIMAR OU SIMILAR.
- VÁLVULA DE DESCARGA ELETRÔNICA PARA BACIA SANITÁRIA, COD.: 366-EL-AV 1 ½ E 1 ¼ DUPLO FLUXO, COM VAZÃO MÁXIMA DE 3 E 6 LITROS POR ACIONAMENTO, DA FABRIMAR OU SIMILAR.
- SIFÃO ARTICULADO PARA LAVATÓRIO EM AÇO INOXIDÁVEL, CÓD.: 1682.C.100.112 DA DECA OU SIMILAR.
- TUBO DE LIGAÇÃO PARA MICTÓRIO, MODELO PRESSMATIC COMPACT CÓD.: 00592306, LINHA LEED DOCOLMATIC, COM FIXADOR ANTIVANDALISMO DE PAREDE CÓD.: 00491206, AMBOS DA DOCOL OU SIMILAR COM VAZÃO MÁXIMA DE 0,8 LITROS POR ACIONAMENTO.
8 - OS DEMAIS METAIS SERÃO:
- TORNEIRA PARA COPA DE MESA COM MISTURADOR MONOCOMANDO, COD.: 1167-P, LINHA PRATIKA, DA FABRIMAR OU SIMILAR.
- TORNEIRA PARA LAVAGEM ANGULAR MULTIUSO, COM ACABAMENTO CROMADO, COD.: 1128-GY, LINHA GYRO, DA FABRIMAR OU SIMILAR.
9 - SUGERE-SE QUE OS ASSENTOS DAS ARQUIBANCADAS SE JAM EM PLÁSTICO SINTÉTICO RECICLADO DE POLIPROPILENO OU PET RECICLADO OU DE ORIGEM ORGÂNICA VEGETAL, REBATÍVEIS E COM AS COSTAS COM DESEMPENHO RETARDANTE DE FOGO COM ARTICULAÇÃO EM NYLON REFORÇADO E AÇO INOXIDÁVEL.
10 - AS LAJES DOS NÍVEIS N0, N0 MEZANINO e N2 SERÃO PRÉ-MOLDADAS COM CAPA DE CONCRETO ARMADO. A LAJE DO N1 SERÁ PRÉ-MOLDADA COM CAPA DE CONCRETO ARMADO E RESSALTO COM ENCHIMENTO EM EPS E CONCRETO COM FIBRA, CONFORME PROJETO ESPECÍFICO DE ESTRUTURA.
11 - CABIDE COM ACABAMENTO CROMADO, DE ALTA RESISTÊNCIA, LINHA DOCOLIDEA ACESSÓRIOS, CÓD.: 00585906, PADRÃO DOCOL OU SIMILAR.
12 - O PISO DOS BANHEIROS DEVERÁ TER CAIMENTO DE 1% EM DIREÇÃO AOS RALOS.

NOTA AS BUILT

- TODOS OS ITENS FORAM EXECUTADOS DE ACORDO COM O PROJETO.

REV./NUM.	DATA	ASSUNTO	VISTO
1	25.08.2015	ATUALIZAÇÃO CONFORME MODIFICAÇÕES EM OBRA	
0	01.07.2015	EMISSÃO INICIAL	

RIO MAIS
ARUP
ARQHOS CONSULTORIA E PROJETOS
CASAGRANDE ENGENHARIA & CONSULTORIA

PREFEITURA DA CIDADE DO RIO DE JANEIRO
RIO PREFEITURA
EMPRESA OLÍMPICA MUNICIPAL
RIO PREFEITURA RIOURBE

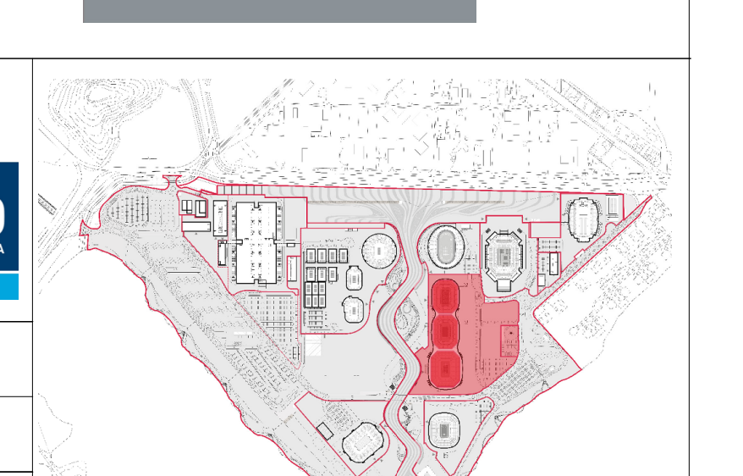

DIRETOR DE PROJETOS:
ROBERTO AINBINDER

COORDENADOR DO PARQUE OLÍMPICO:
CLAUDIA ESCARLATE

GERENTE DE INSTALAÇÕES DO PARQUE OLÍMPICO:
MOEMA PINEL

ASSESSOR DE INSTALAÇÕES:
CAROLINA CALVENTE

FISCALIZAÇÃO RIOURBE:
CÉLIO P. DA SILVA e GLAUCO C. CAMPOS

CONSÓRCIO PROJETISTA:
CONCESSIONÁRIA RIO MAIS S/A

RESPONSÁVEL TÉCNICO:
CELSO GIRAFA

RESPONSÁVEL RIO MAIS:
FERNANDO PACHECO

PROJETO:
ARENAS DO COT

LOCAL DA OBRA:
PARTE DO LOTE 33 DO PAL 48085

Nº PRANCHA:
034

DESENHO:
PLANTA BAIXA DO HALL 1 - NÍVEL 3

DISCIPLINA:
ARQUITETURA

DES Nº:
RIOMAIS-ARUP-POL-AS-DE-HL1-AQ-034-R01

ETAPA:
AS BUILT

ESCALA:
1/200

DATA INICIAL:
01.07.2015

DOC:
COT01-AS-AQ-DE-PB03-034-R01

REVISÃO:
R01