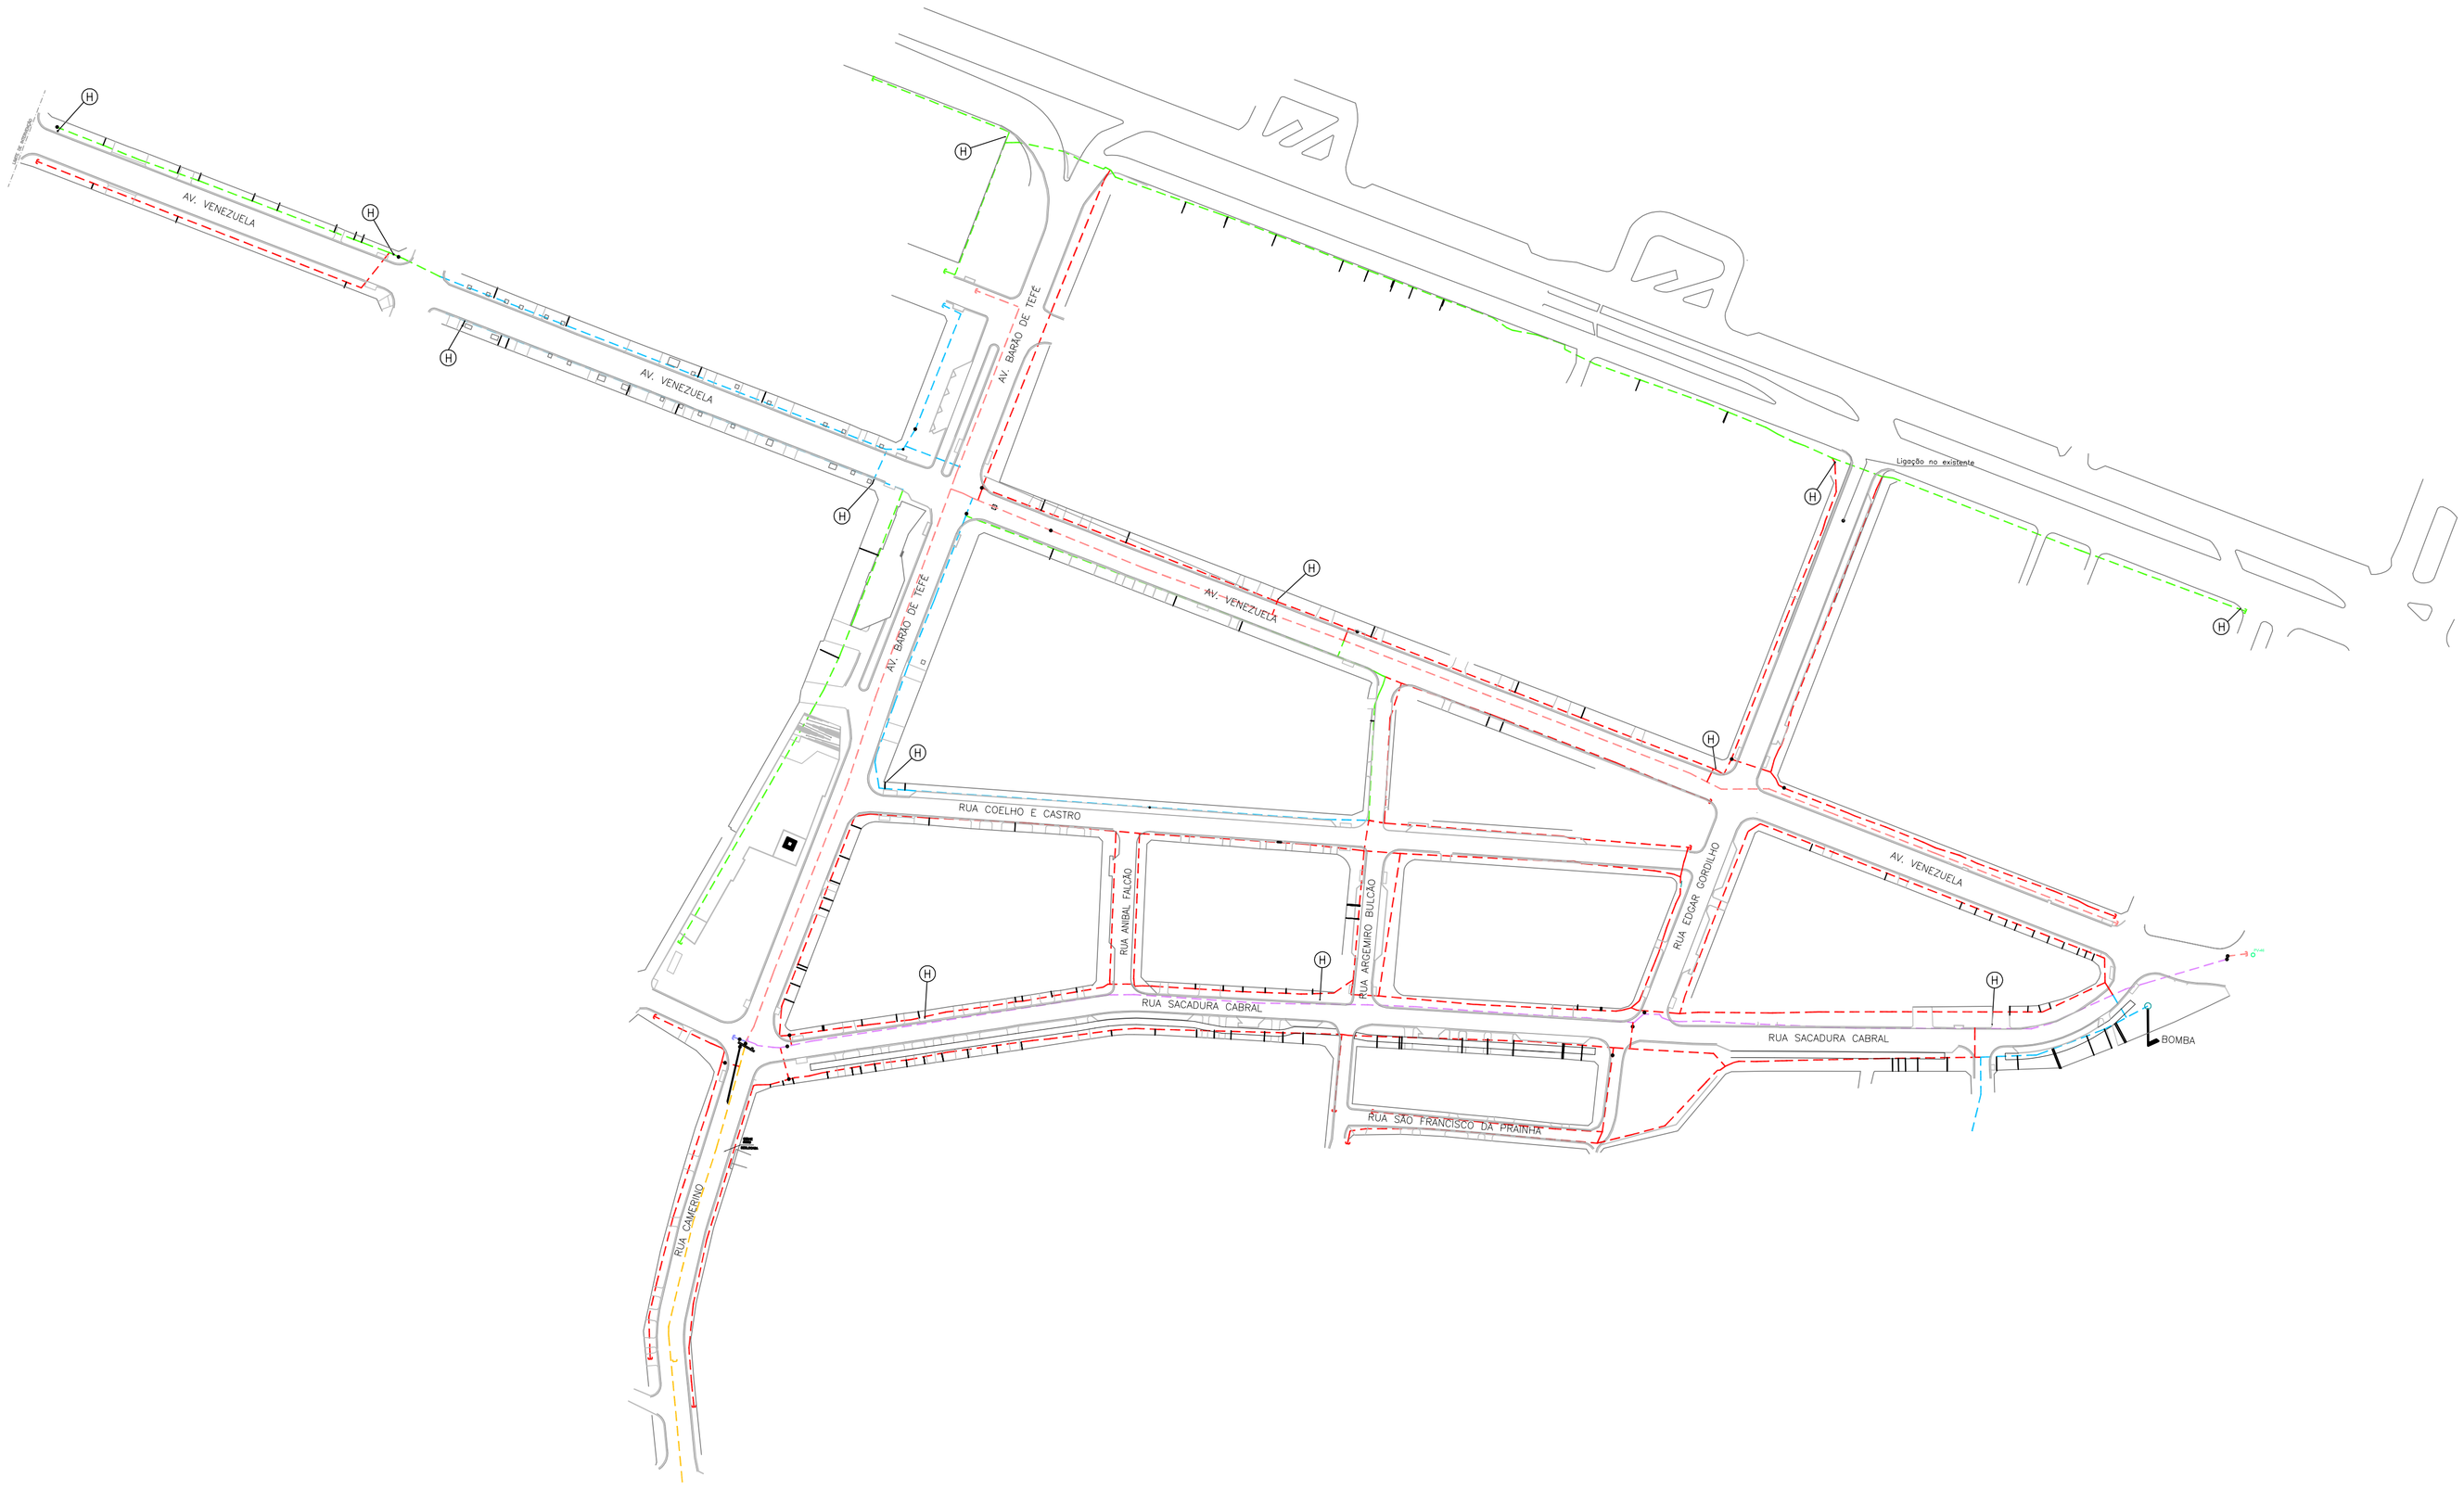

LEGENDA:

- REGISTRO
- REDE PROJETADA DN300mm – DEFoFo
- REDE PROJETADA DN250mm – DEFoFo
- REDE PROJETADA DN200mm – DEFoFo
- REDE PROJETADA DN150mm – DEFoFo
- REDE PROJETADA DN100mm – PVC PBA
- REDE PROJETADA DN75mm – PVC PBA
- REDE PROJETADA DN50mm – PVC PBA
- LIGAÇÃO DOMICILIAR DN 1/2" – PVC PBA

DOCUMENTO DE REFERÊNCIA:

1) LEVANTAMENTO TOPOGRAFICO – PORTO MARAVILHA – 14.10.2012

REVISÃO	DATA	DESCRIÇÃO	VISTO
00	28/11/2012	AS BUILT – PRELIMINAR	

Consórcio Saúde Gamboa

CLIENTE :
PREFEITURA DA CIDADE DO RIO DE JANEIRO

PROJETO :
PROJETO PORTO DO RIO
CONSÓRCIO OAS/ODEBRECHT/EIT

FASE DO PROJETO :
PLANTA DE SITUAÇÃO
CADASTRO DAS REDES DE ÁGUA – ENTORNO

Nº DA FOLHA :
01/01

ESCALA : 1/1500

DATA : 28/11/2012

Nº DO DESENHO :
PM–DE–AB–AP–01–R00