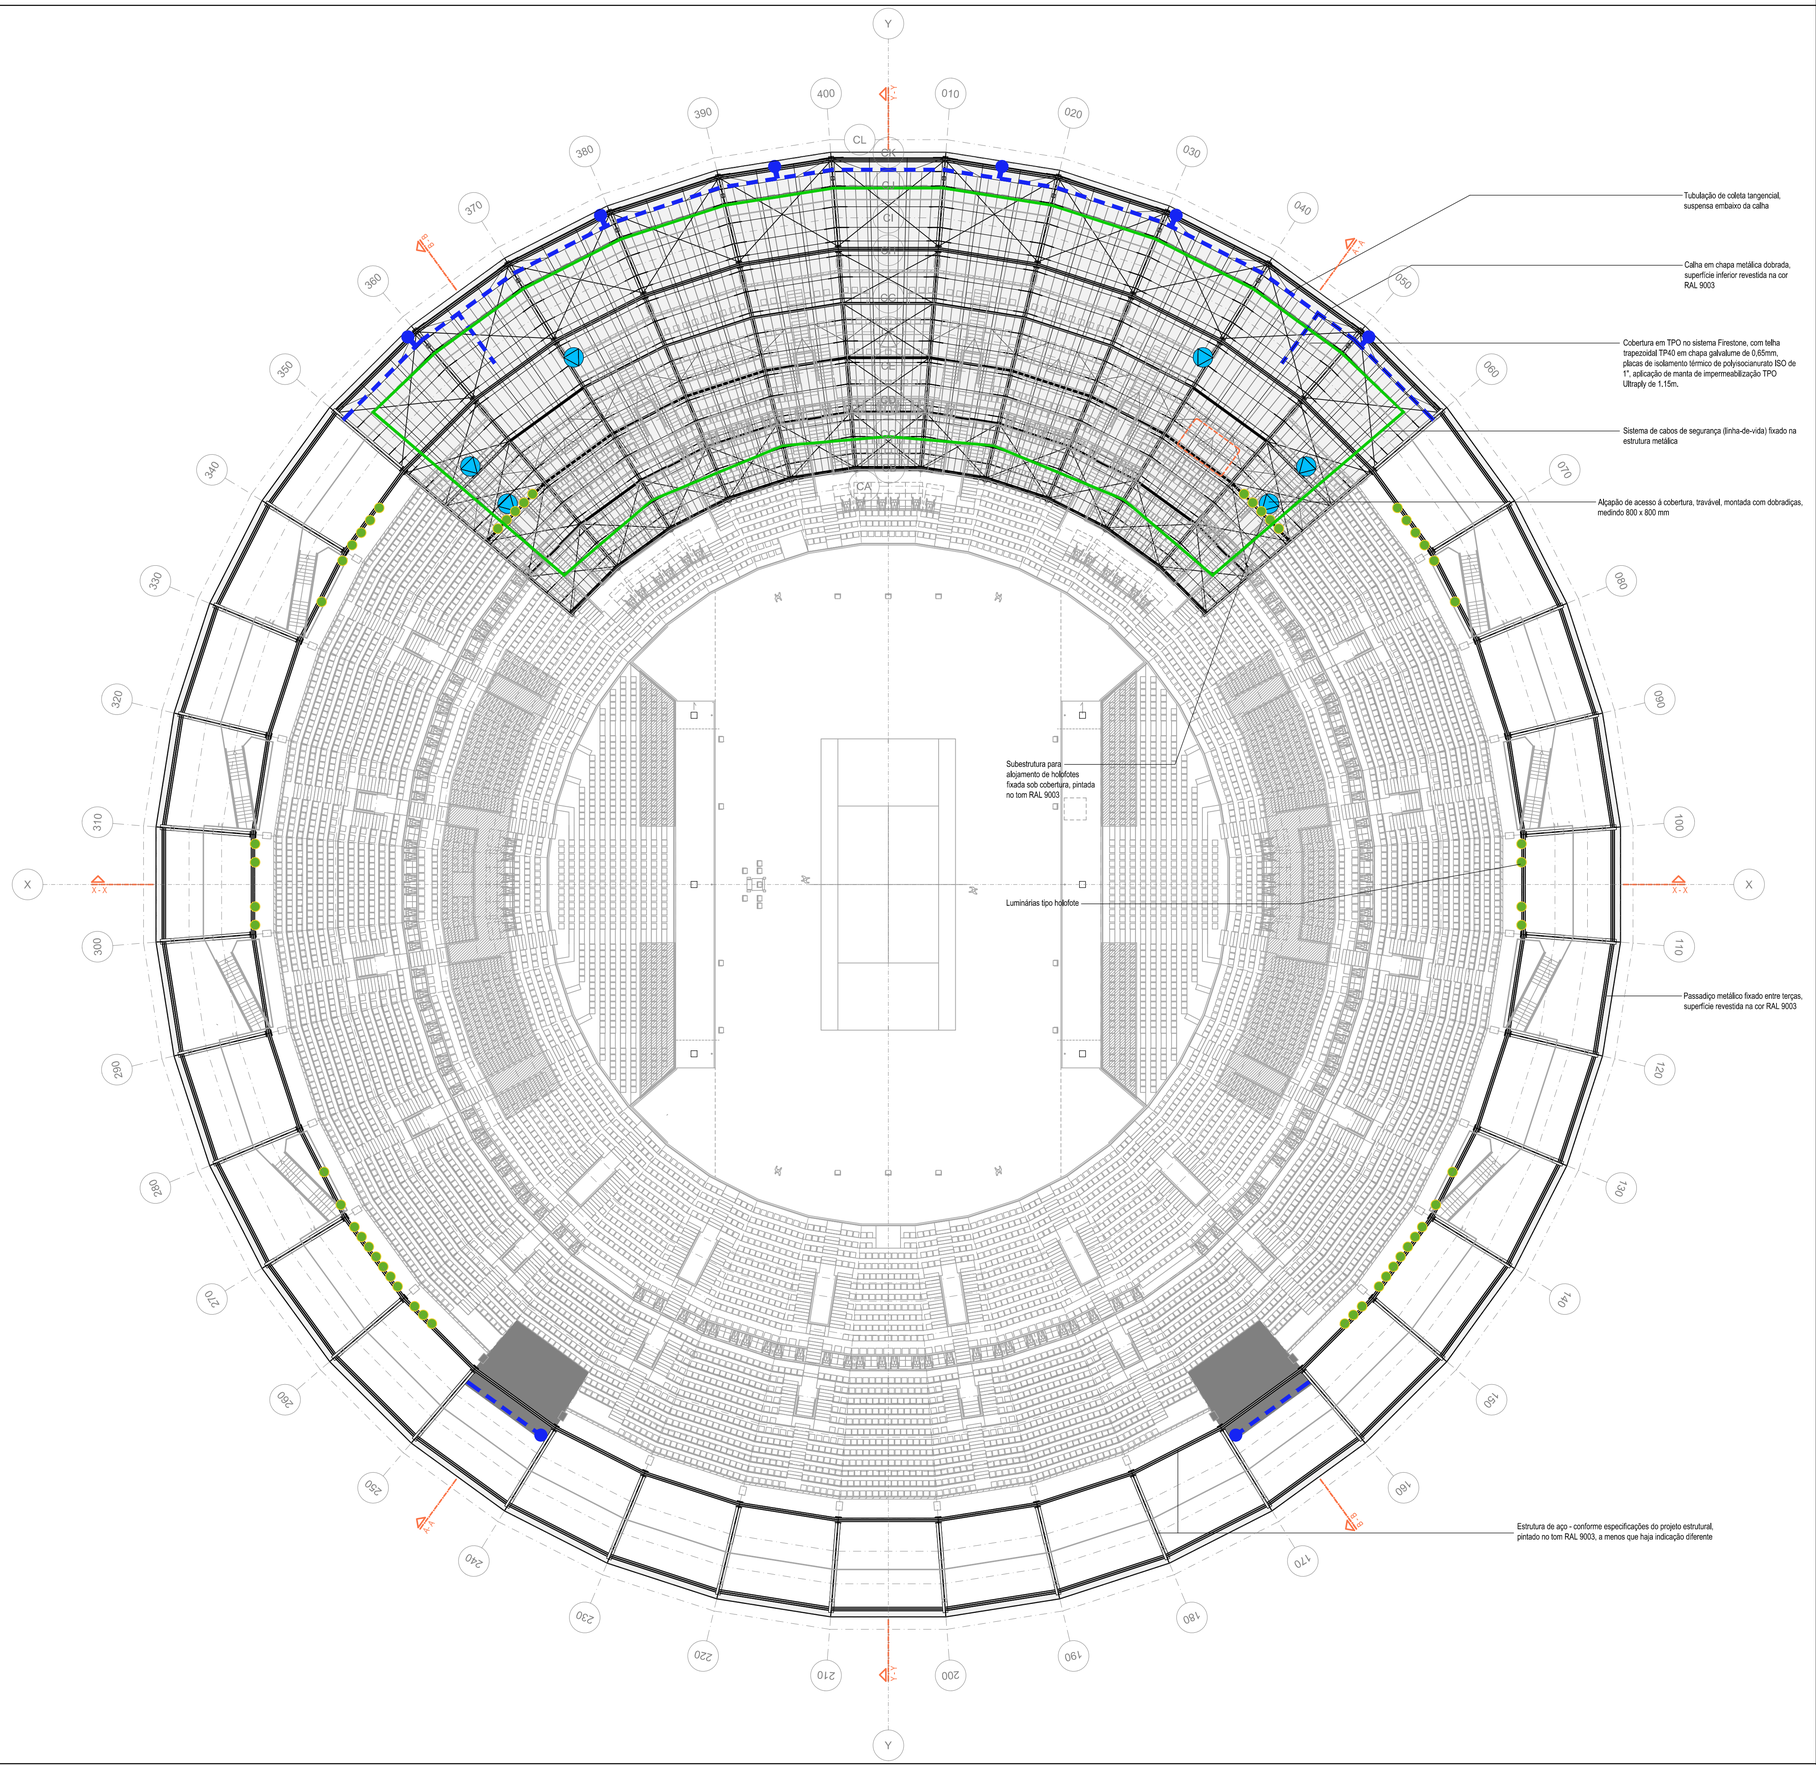

Geral:
Esta planta aplica-se apenas à estrutura da cobertura. As estruturas das arquibancadas são apenas para informação. Favor consultar plantas respectivas para cada uma destas estruturas.
Todas as medidas da planta, exceto onde indicado, são projeções horizontais em área de plotagem. Todos as medidas do sistema referem-se aos nós das junções do sistema de eixos.
Esta planta só é válida em conjunto com as plantas correspondentes do engenheiro estrutural. Em caso de quaisquer discrepâncias entre os desenhos de arquitetura e as plantas estruturais em termos de perfis, dimensões, articulações e subestruturas, as plantas estruturais prevalecerão sobre os desenhos de arquitetura.

Provisões para os elementos das instalações prediais:
Todos os elementos das instalações prediais (por exemplo, holofotes, câmeras, sistema de som, iluminação, linhas de fornecimento de electricidade, dutos de cabos, etc) mostrados neste desenho são apenas informativos. Todos os elementos de instalações baseados nas informações disponíveis no momento da publicação. Para mais detalhes, favor consultar desenhos técnicos de cada disciplina.

LEGENDA DAS INSTALAÇÕES TÉCNICAS

- Sistema de cabos de segurança em circunferência
- Câmera de vídeo, incluindo fornecimento de cabos, conforme especificações do engenheiro de MEP
- Iluminação de espectadores, incluindo fornecimento de cabos, conforme especificações do engenheirode iluminação
- Iluminação de espectadores, incluindo fornecimento de cabos e escolilha para manutenção
- Iluminação fachada, incluindo fornecimento de cabos, conforme especificações do engenheiro de iluminação
- Luminárias tipo holofotes, incluindo fornecimento de cabos, conforme especificações do engenheiro de MEP
- Conjunto de alto-falantes, incluindo fornecimento de cabos, conforme especificações do engenheiro de MEP
- Ralos de drenagem, conforme especificações do engenheiro de MEP
- Calha, conforme especificações do engenheiro de MEP
- Tubulação de drenagem, conforme especificações do engenheiro de MEP
- Canos de água
- Passarela de manutenção longitudinal e transversal, com bandejas para cabos subjacentes, estrutura em aço, largura min. 65 cm, altura do corrimão 130 cm
- Bandeja principal para cabos (com tampa), conforme especificações do engenheiro de MEP
- Gabinete de subdistribuição e controle, conforme especificações do engenheiro de MEP
- Tubo para cabos, conforme especificações do engenheiro de MEP
- Abertura para acesso à cobertura, estrutura em alumínio, com revestimento alumínio / membrana
- Abertura para dutos MEP tipo "gooseneck"
- Microfone do público
- Câmera móvel
- Painéis solares fotovoltaicos, conforme especificações do engenheiro de MEP
- Suprimento de ar e exaustão de fumaça, conforme especificações do engenheiro de MEP

NOTAS GERAIS

1. AS MEDIDAS INDICADAS NOS DESENHOS ESTÃO EM METROS.
2. ESTE DOCUMENTO É BASEADO NA INFORMAÇÃO DISPONÍVEL À CONSTRUTORA NA DATA DA PUBLICAÇÃO.
3. O PROJETO ARQUITETÔNICO DEVE SER LIDO EM CONJUNTO COM TODOS OS PROJETOS COMPLEMENTARES (ESTRUTURA, INSTALAÇÕES, INFRA-ESTRUTURA E OUTROS).
4. PARA MAIS INFORMAÇÕES SOBRE O PROJETO, VER DESENHOS DE AMPLIAÇÕES E DETALHES EM CONJUNTO COM OS PROJETOS COMPLEMENTARES.
5. CASO HAJA DIVERGÊNCIAS ENTRE INFORMAÇÕES CONTIDAS EM DIFERENTES DESENHOS DO PROJETO, CONSIDERAR O QUE ESTIVER INDICADO EM DETALHES E AMPLIAÇÕES.
6. CASO HAJA DIVERGÊNCIAS ENTRE INFORMAÇÕES CONTIDAS NO PROJETO DE ARQUITETURA E DE DEMAIS PROJETOS (ESTRUTURA, INSTALAÇÕES, INFRA-ESTRUTURA, E OUTROS) PREVALECERÃO AS DO PROJETO ESPECÍFICO DE CADA DISCIPLINA.

A ESCALA FORNECIDA É VÁLIDA PARA O FORMATO A1 (841x594mm). SE IMPRESSO EM FORMATO A3 (420x297mm), SE IMPRESSO EM FORMATO A3 (420x297mm), O DESENHO SERÁ REDUZIDO PARA 50%.

Nº	DOCUMENTOS DE REFERÊNCIA	ARQUIVO
001	ARENA 10.000 - PLANTA DE COBERTURA - VISTA SUPERIOR	TEN01-OB-AQ-DE-PBCO-000-R00

REV./NUM.	DATA	ASSUNTO	VISTO
REV 00	22/09/2016	EMISSÃO INICIAL	

GRUPO VOLUME (SB4) CONSTRUÇÕES

PREFEITURA DA CIDADE DO RIO DE JANEIRO

RIO PREFEITURA
RIOURBE

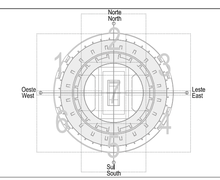

LOCALIZAÇÃO:
PARQUE OLÍMPICO - BARRA DA TIJUCA

PROJETO:
CENTRO OLÍMPICO DE TÊNIS

LOCAL DA OBRA:
VIA A PAA 12379 / PAL 48085, 595, PARTE DOS LOTES 16, 18, 19, 26 E LOTE 32

DISCIPLINA:
ARQUITETURA

DESENHO:
ARENA 10.000 - PLANTA DE COBERTURA - VISTA SUPERIOR

ETAPA:	DES.:		
AS BUILT	TEN01-AS-AQ-DE-PBCO-000-R00		
ESCALA:	DATA INICIAL:	DOC GED:	REVISÃO:
1/250	22/09/2016	TEN01-AS-AQ-DE-PBCO-000-R00	R00

FORMATO A1 (594x841)