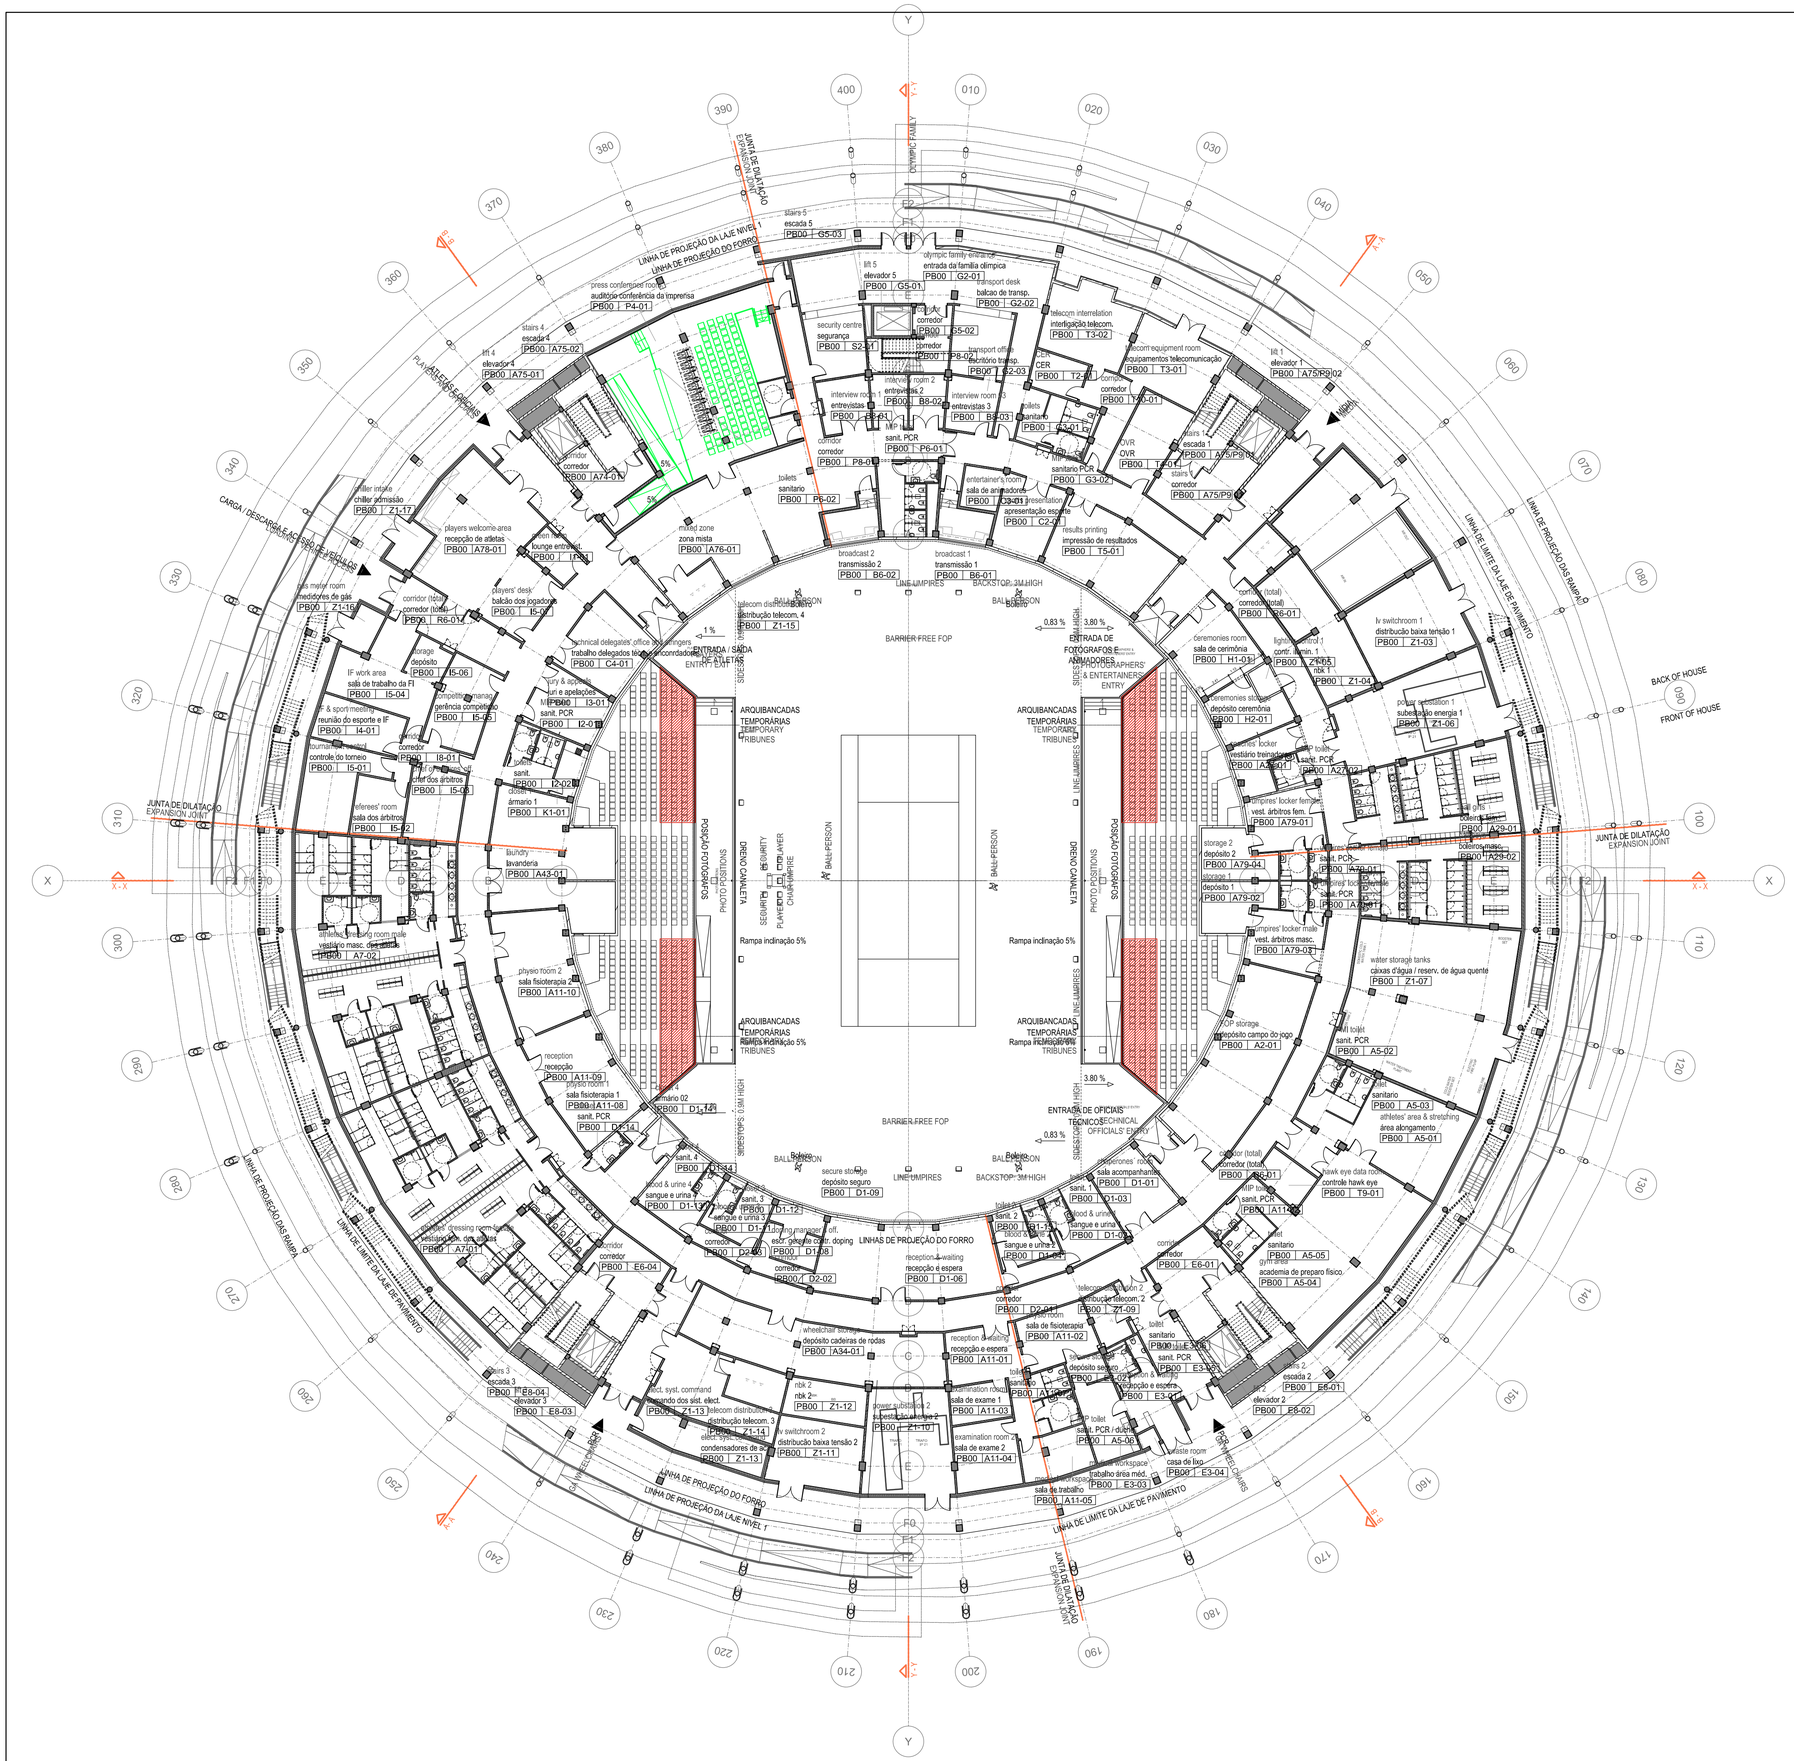

NOTAS GERAIS

1. AS MEDIDAS INDICADAS NOS DESENHOS ESTÃO EM METROS.
2. ESTE DOCUMENTO É BASEADO NA INFORMAÇÃO DISPONÍVEL À CONSTRUTORA NA DATA DA PUBLICAÇÃO.
3. O PROJETO ARQUITETÔNICO DEVE SER LIDO EM CONJUNTO COM TODOS OS PROJETOS COMPLEMENTARES (ESTRUTURA, INSTALAÇÕES, INFRA-ESTRUTURA E OUTROS).
4. PARA MAIS INFORMAÇÕES SOBRE O PROJETO, VER DESENHOS DE AMPLIAÇÕES E DETALHES EM CONJUNTO COM OS PROJETOS COMPLEMENTARES.
5. CASO HAJA DIVERGÊNCIAS ENTRE INFORMAÇÕES CONTIDAS EM DIFERENTES DESENHOS DO PROJETO, CONSIDERAR O QUE ESTIVER INDICADO EM DETALHES E AMPLIAÇÕES.
6. CASO HAJA DIVERGÊNCIAS ENTRE INFORMAÇÕES CONTIDAS NO PROJETO DE ARQUITETURA E DE DEMAIS PROJETOS (ESTRUTURA, INSTALAÇÕES, INFRA-ESTRUTURA, E OUTROS) PREVALECERÃO AS DO PROJETO ESPECÍFICO DE CADA DISCIPLINA.

A ESCALA FORNECIDA É VÁLIDA PARA O FORMATO A1 (841x594mm). SE IMPRESSO EM FORMATO A3 (420x297mm), O DESENHO SERÁ REDUZIDO PARA 50%.

Nº	DOCUMENTOS DE REFERÊNCIA	ARQUIVO
001	PLANTA BAIXA NÍVEL 0	TEN01-OB-AQ-DE-PB00-000-R00

REV. / NUM.	DATA	ASSUNTO	VISTO
REV 00	22/09/2016	EMISSÃO INICIAL	

GRUPO VOLUME SB4 CONSTRUÇÕES

PREFEITURA DA CIDADE DO RIO DE JANEIRO

RIO PREFEITURA

RIOURBE

Norte North
Oeste West
Leste East
Sul South

LOCALIZAÇÃO:
PARQUE OLÍMPICO - BARRA DA TIJUCA

PROJETO:
CENTRO OLÍMPICO DE TÊNIS

LOCAL DA OBRA:
VIA A PAA 12379 / PAL 48085, 595, PARTE DOS LOTES 16, 18, 19, 26 E LOTE 32

DISCIPLINA:
ARQUITETURA

DESENHO:
ARENA 10.000 - PLANTA BAIXA NÍVEL 0

ETAPA:		DES.:	
AS BUILT		TEN01-AS-AQ-DE-PB00-000-R00	
ESCALA:	DATA INICIAL:	DOC GED:	REVISÃO:
1/250	22/09/2016	TEN01-AS-AQ-DE-PB00-000-R00	R00

FORMATO A1 (594x841)